




WIDOK Z GÓRY
SKALA 1:100

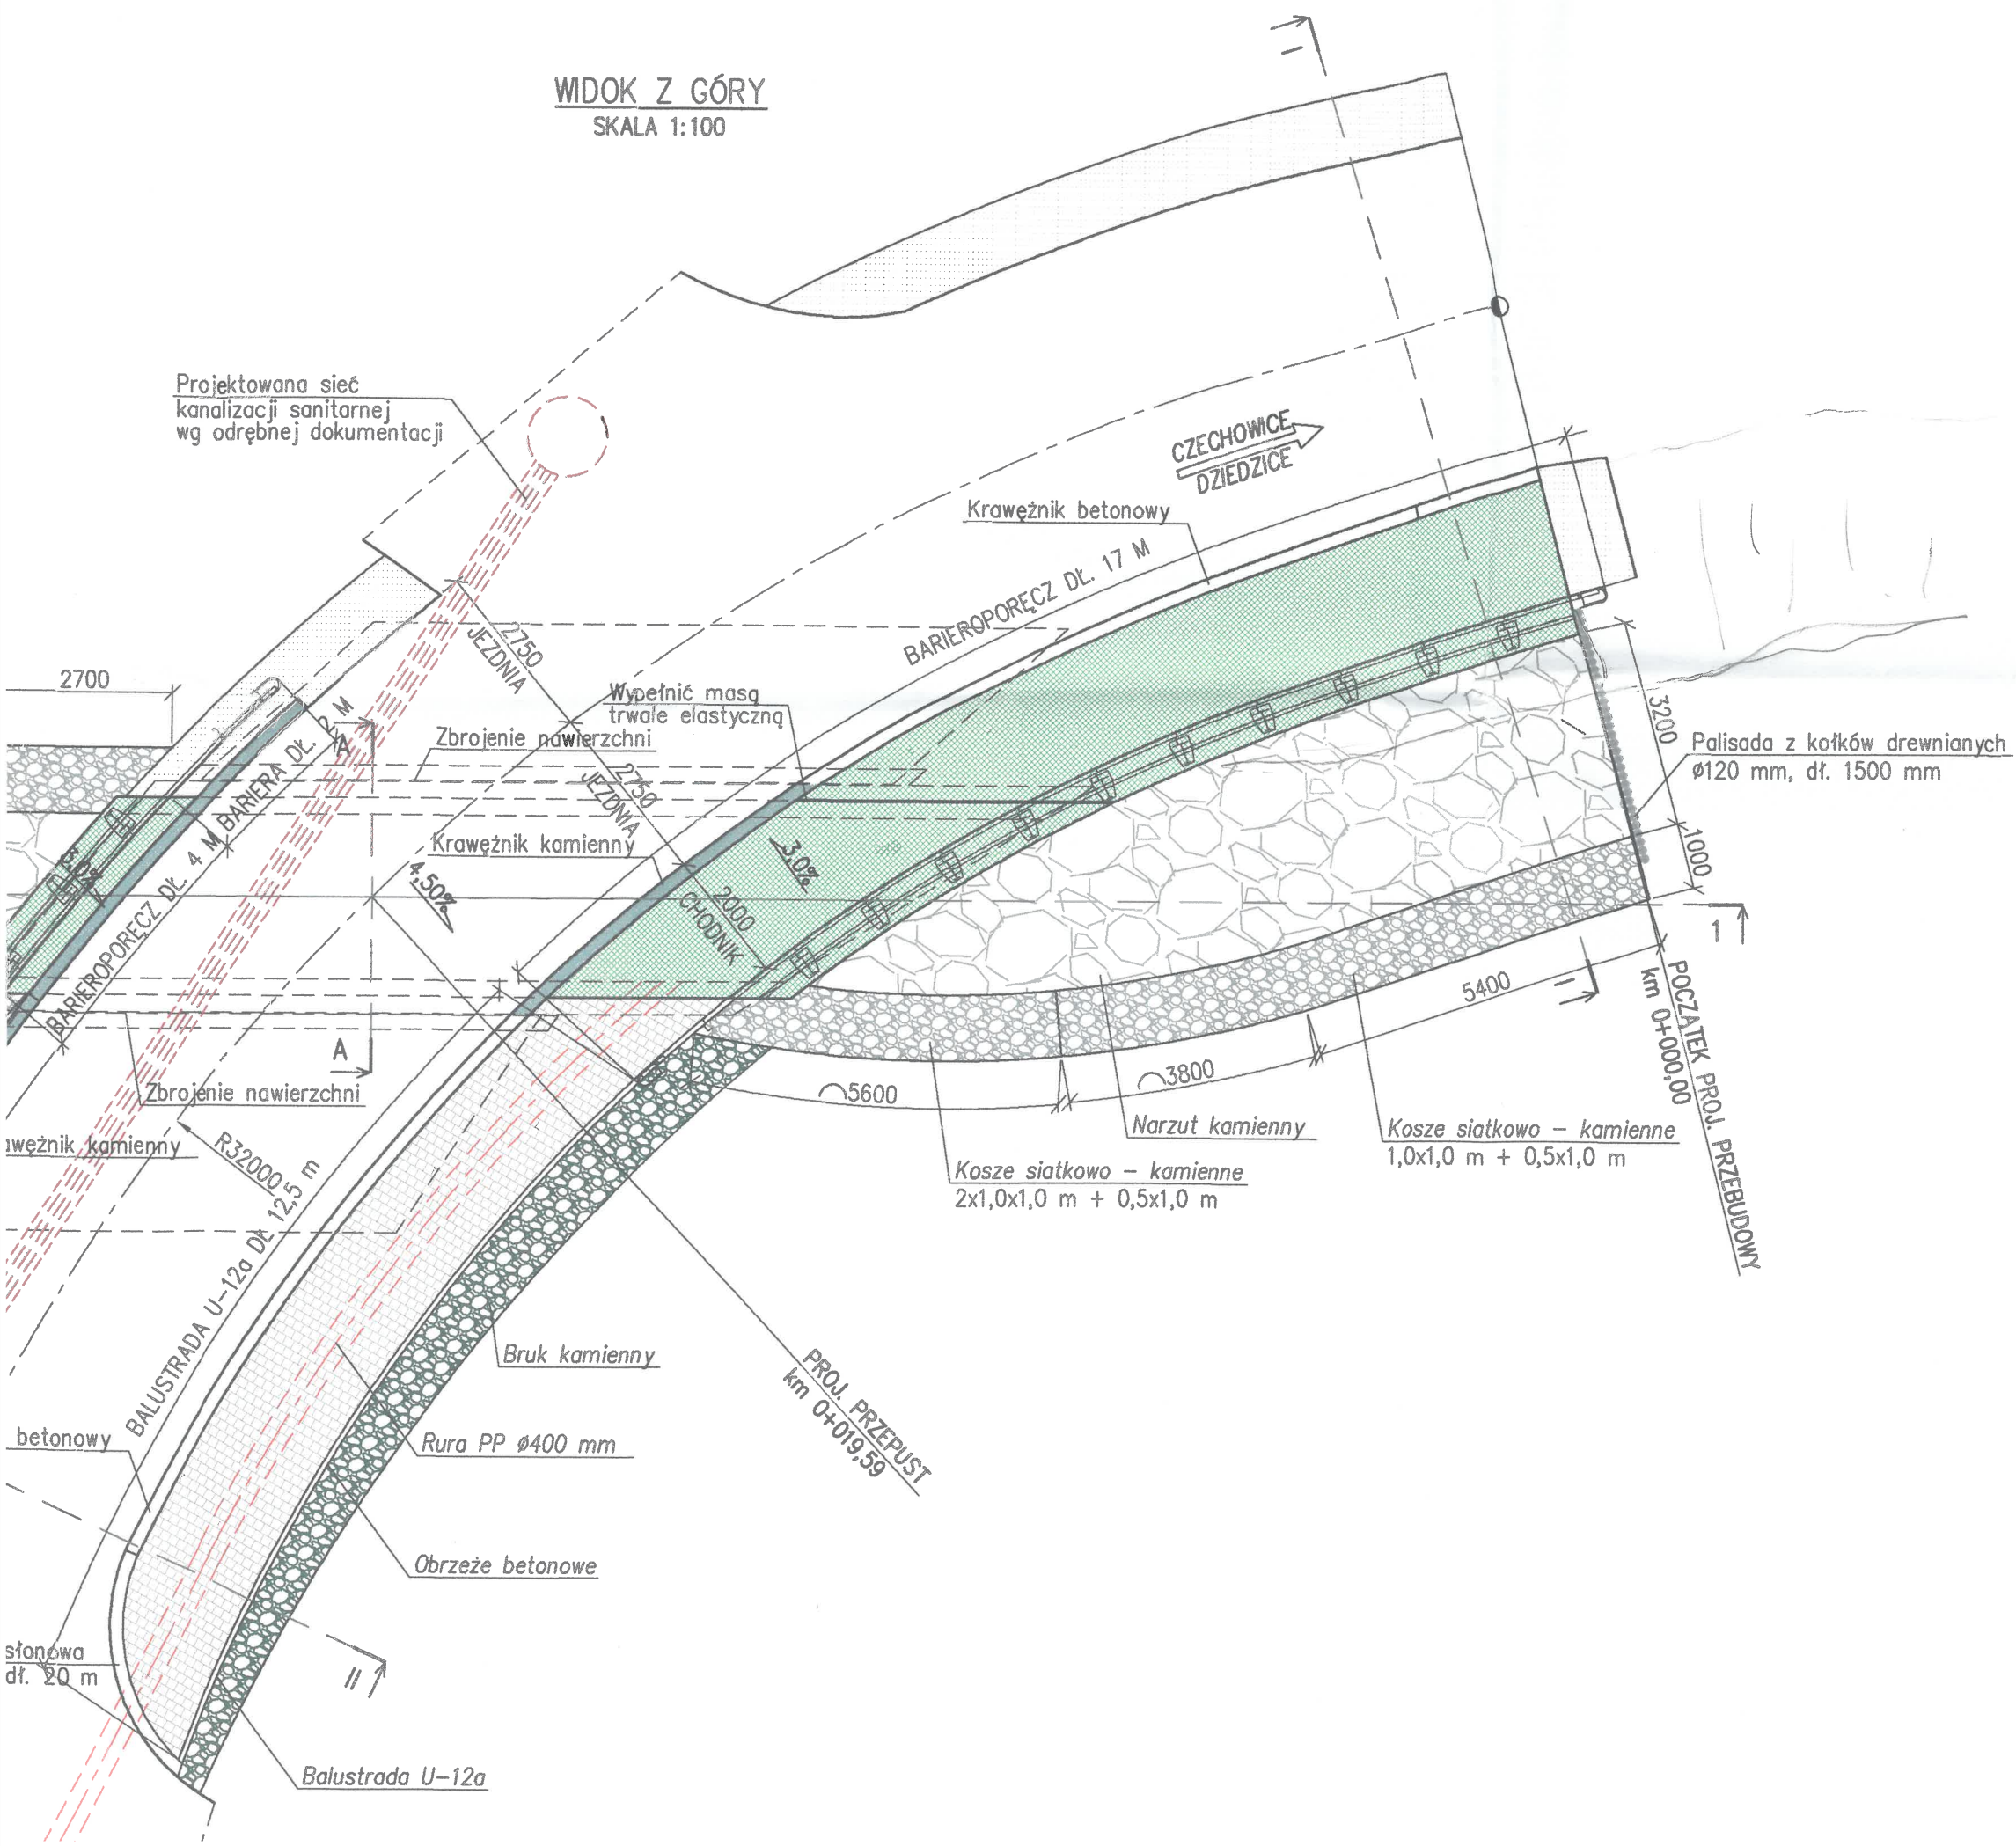


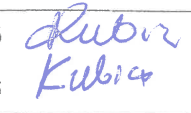
DOKUMENTACJA
POWYKONAWCZA

WIDOK Z GÓRY
SKALA 1:100

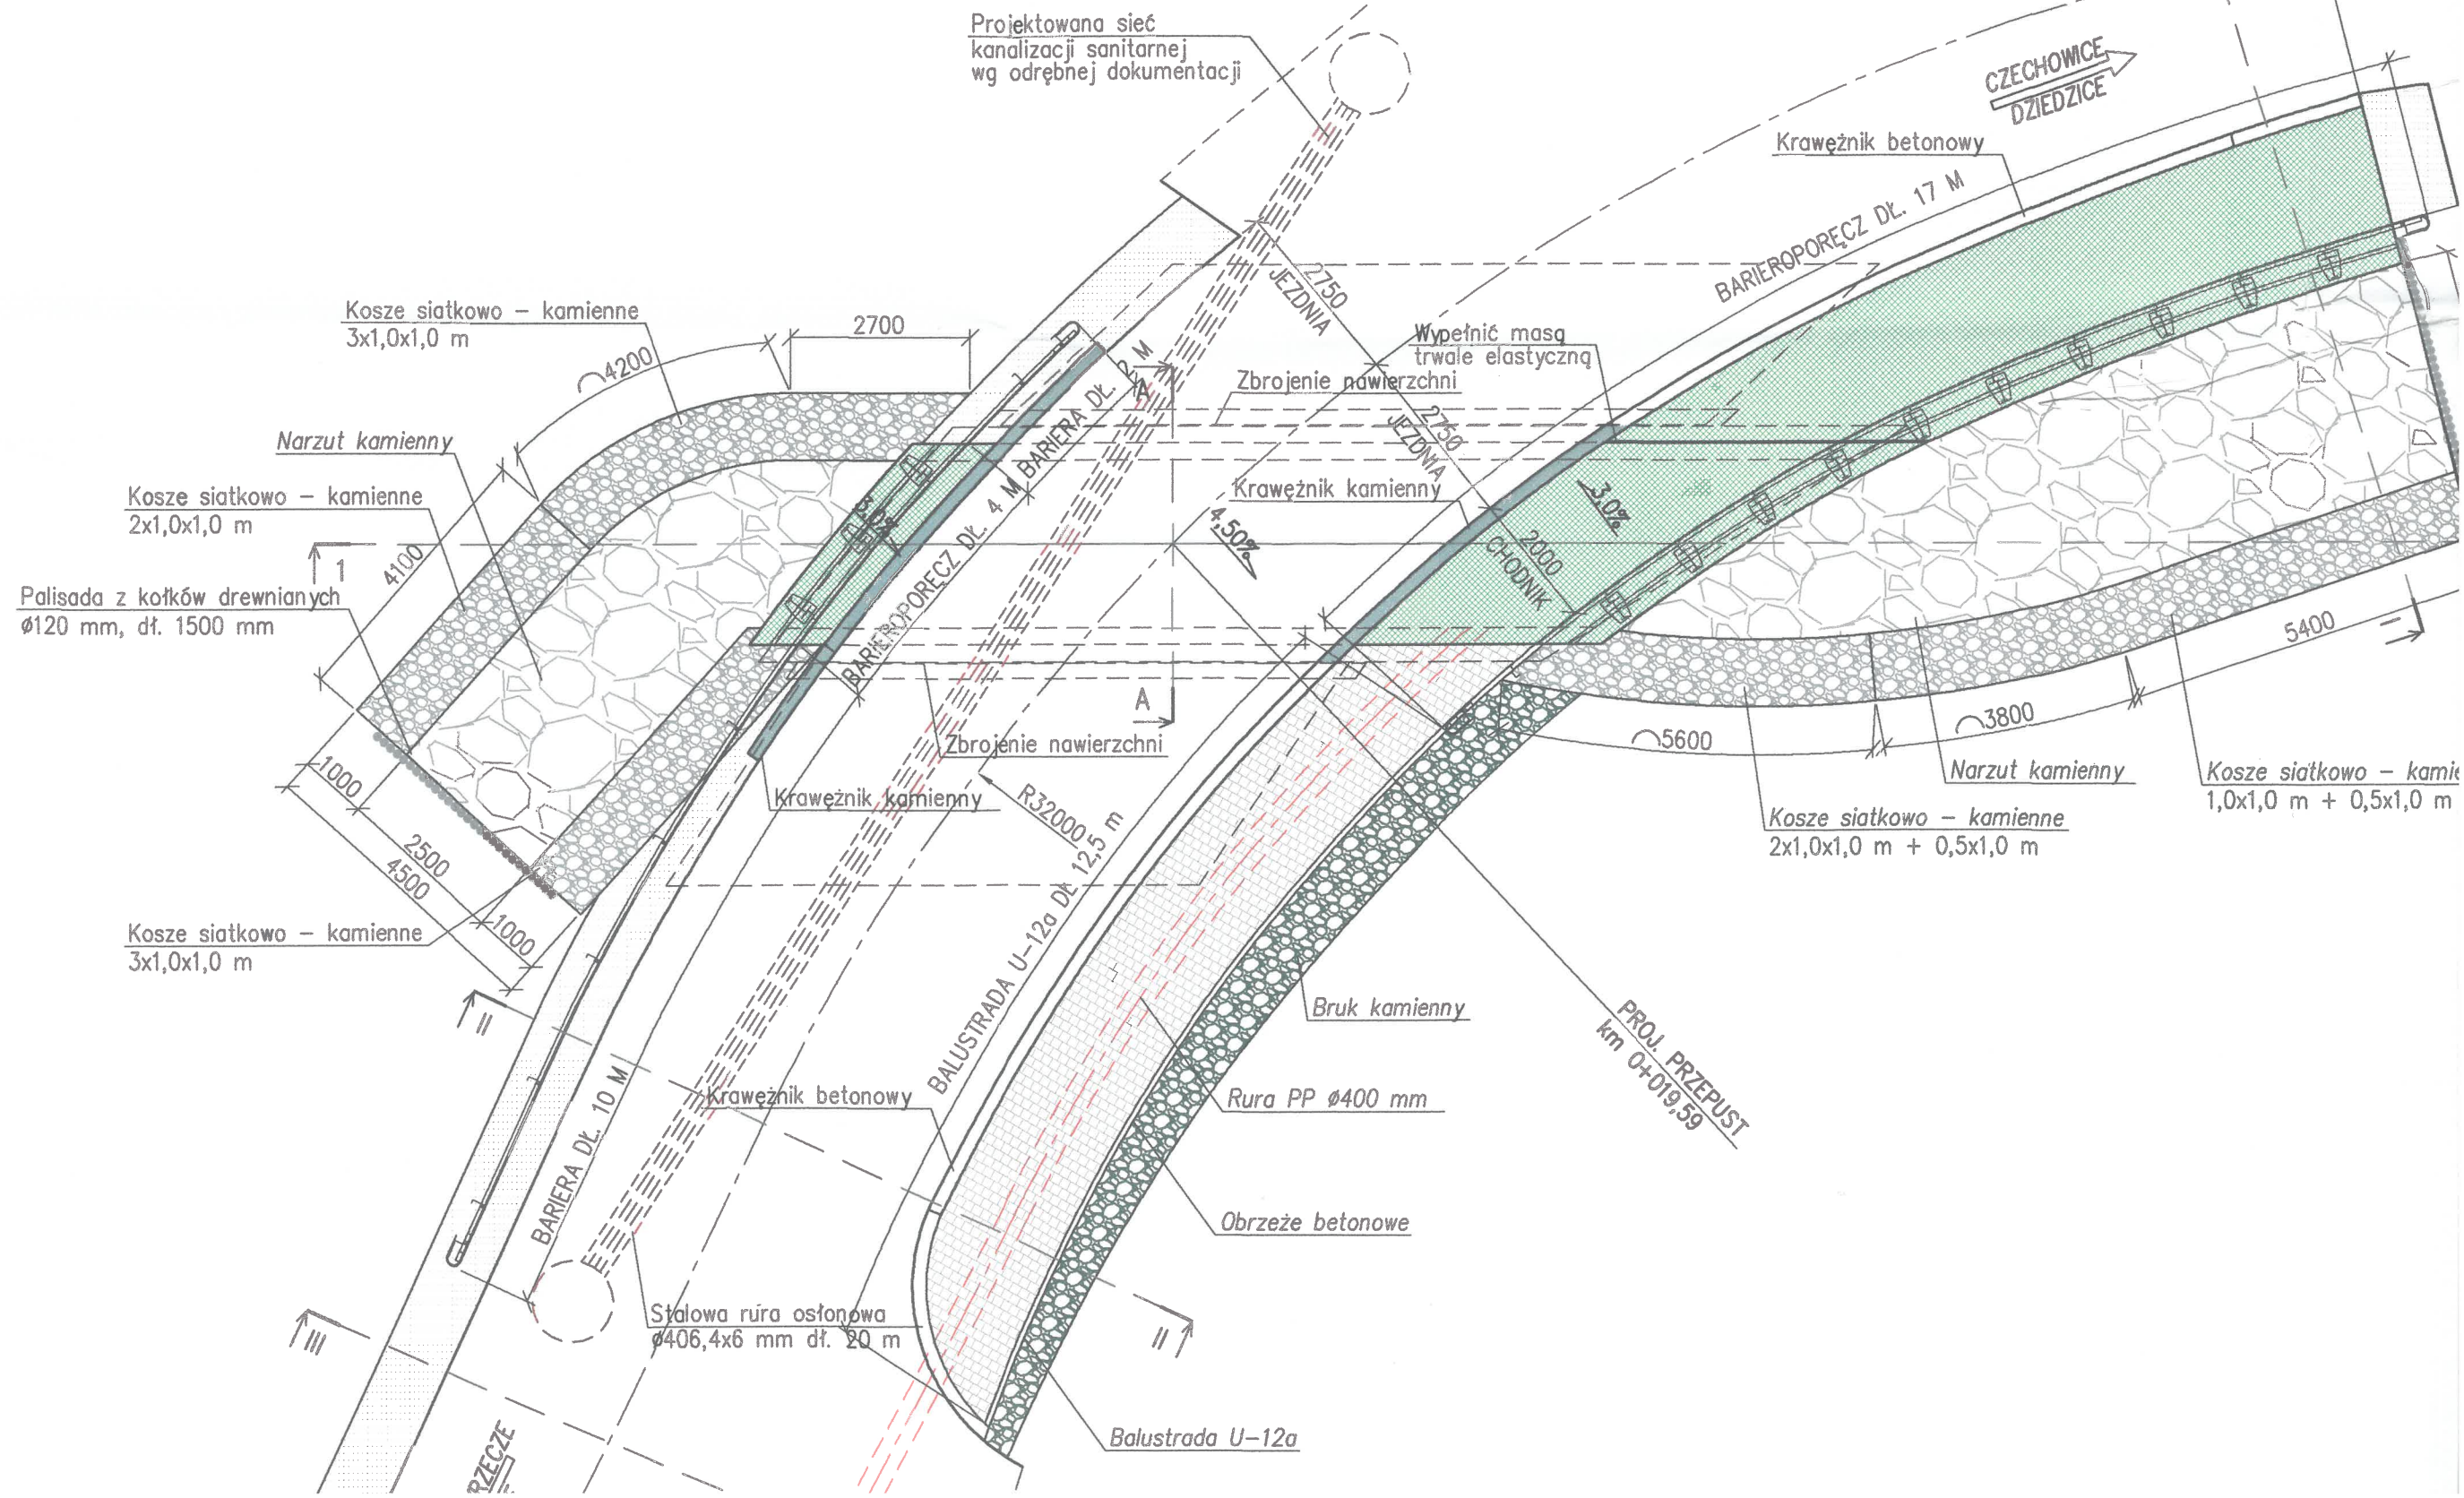

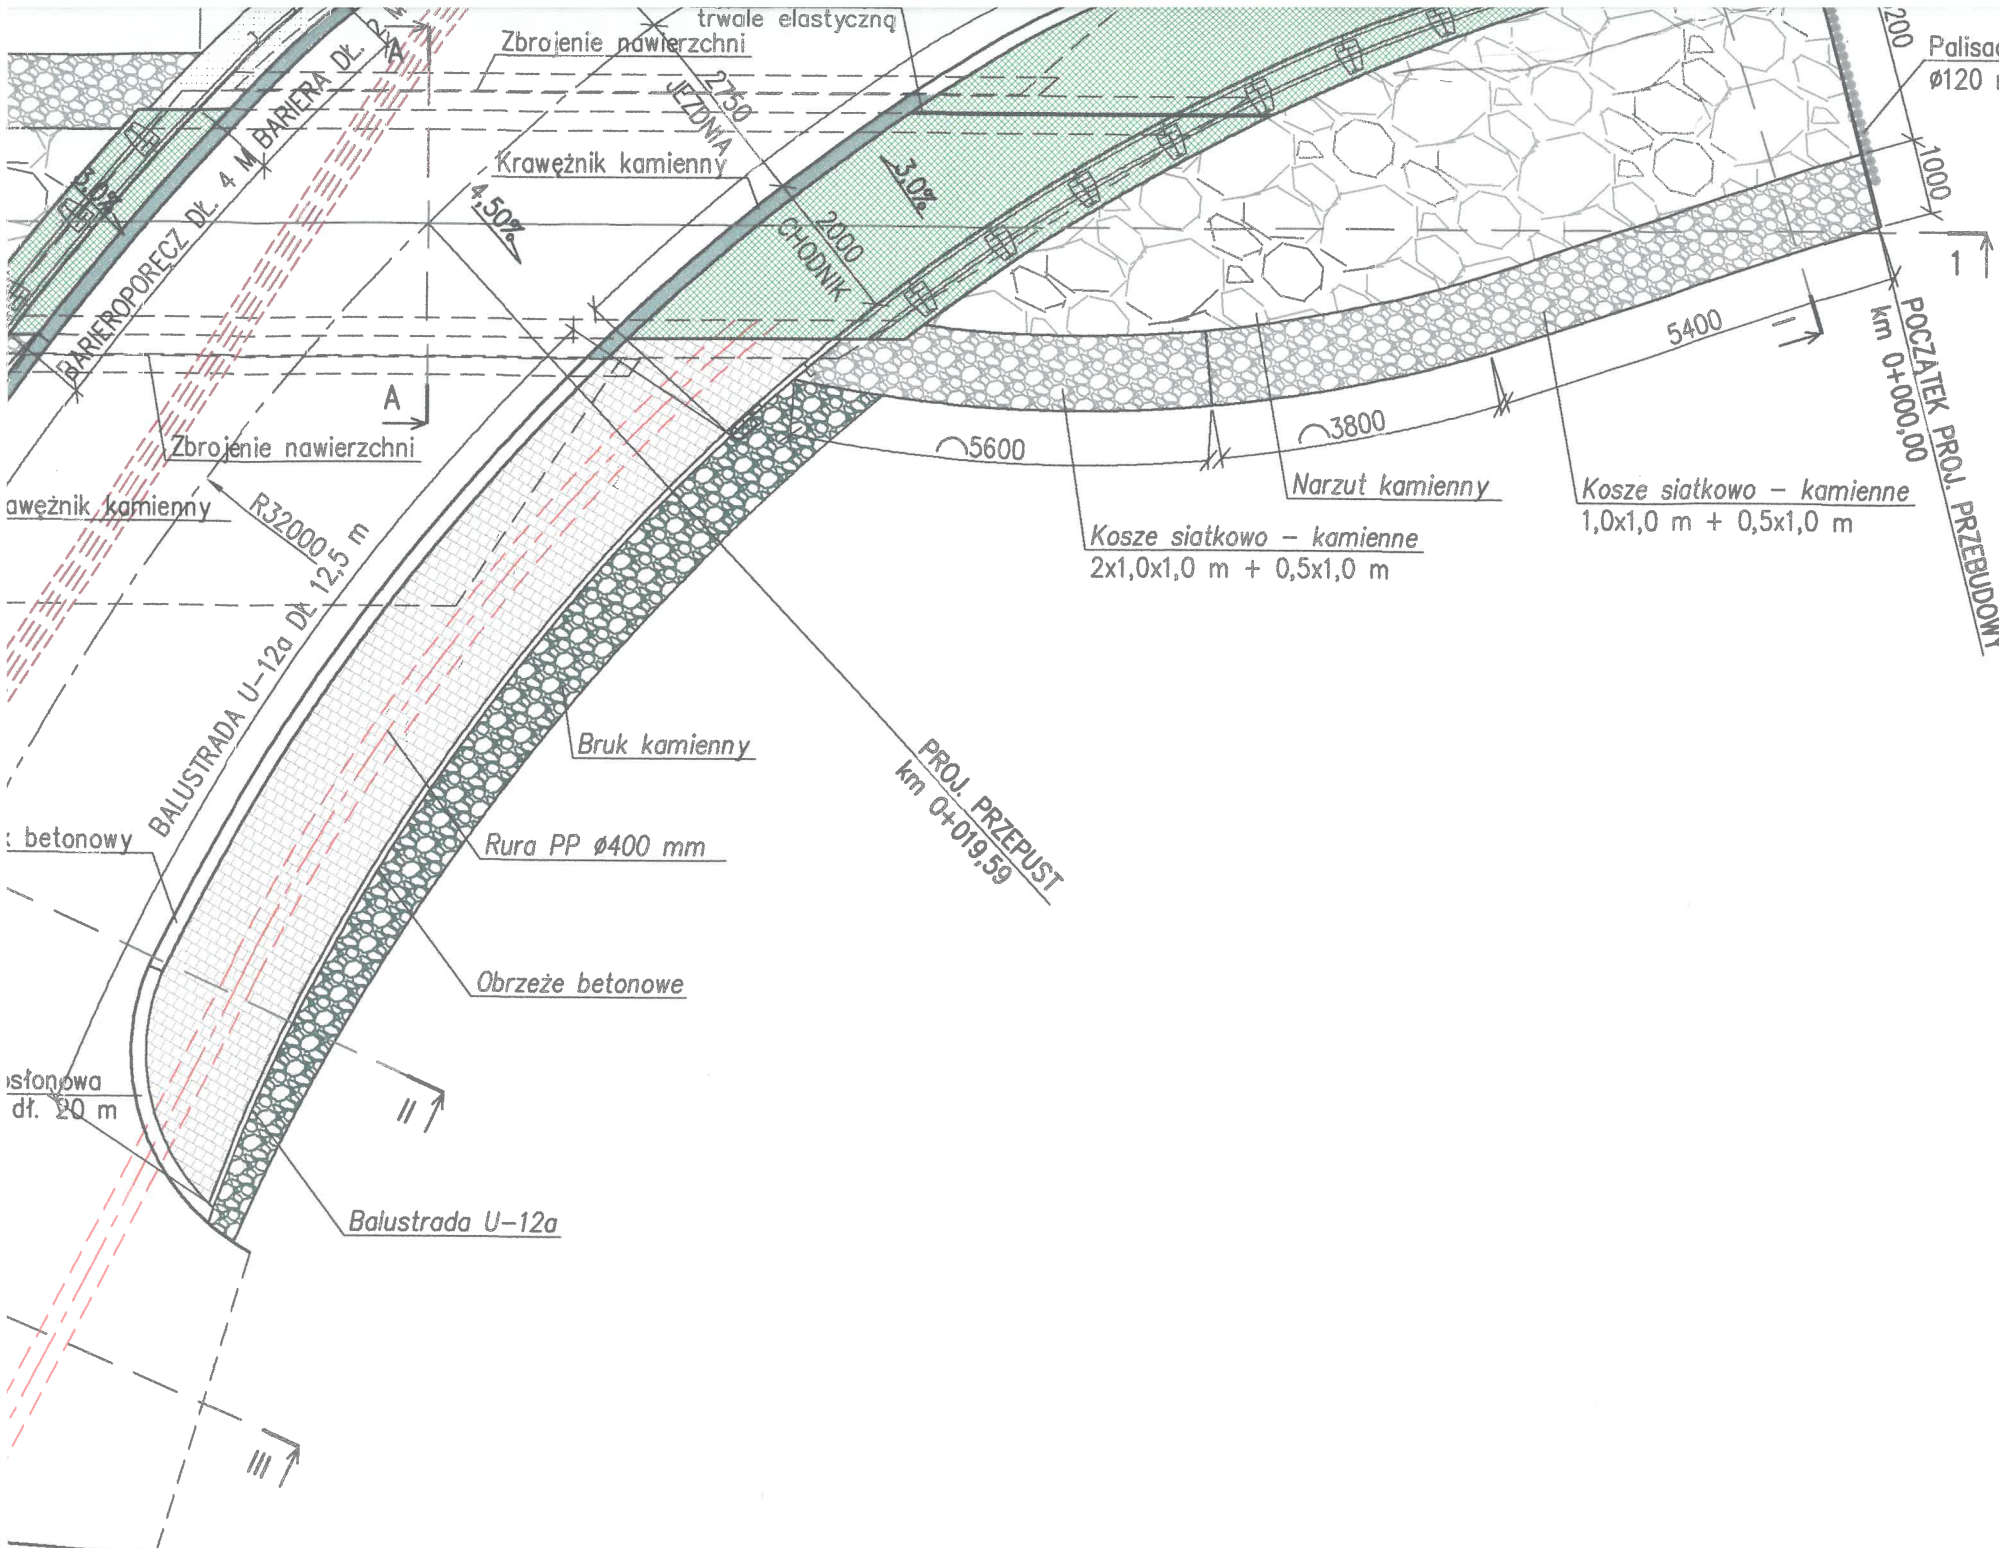

DOKUMENTACJA
POWYKONAWCZA

<div><div>MK KONSTRUKCJE Karolina Kubica</div><div>MK KONSTRUKCJE KAROLINA KUBICA UL. GÓRSKA 200 43-300 BIELSKO-BIAŁA tel. 608 128 944 e-mail: biuro.mkkonstrukcje@gmail.com</div></div>			
ZADANIE	PRZEBUDOWA PRZEPUSTU W CIĄGU DROGI POWIATOWEJ 4431 S UL. ROLNIKÓW W M. LIGOTA - OBIEKT W KM 4+395 NAD CIEKIEM BEZ NAZWY		
INWESTOR	POWIAT BIELSKI - ZARZĄD DRÓG POWIATOWYCH W BIELSKU - BIAŁEJ UL. REGERA 81 43-382 BIELSKO - BIAŁA		
TYTUŁ RYSUNKU	RZUT		SKALA
			1:100
FUNKCJA	TYTUŁ, IMIĘ, NAZWISKO	NR UPRAWNIEŃ	PODPIS
PROJEKTANT	mgr inż. Karolina Kubica	SLK/6301/PBM/15	
SPRAWDZAJACY	mgr inż. Mateusz Kubica	SLK/6513/PBM/16	
DATA	KWIECIEŃ 2018 R.	NR RYSUNKU	02
FAZA PROJEKTU	PROJEKT BUDOWLANY		

