
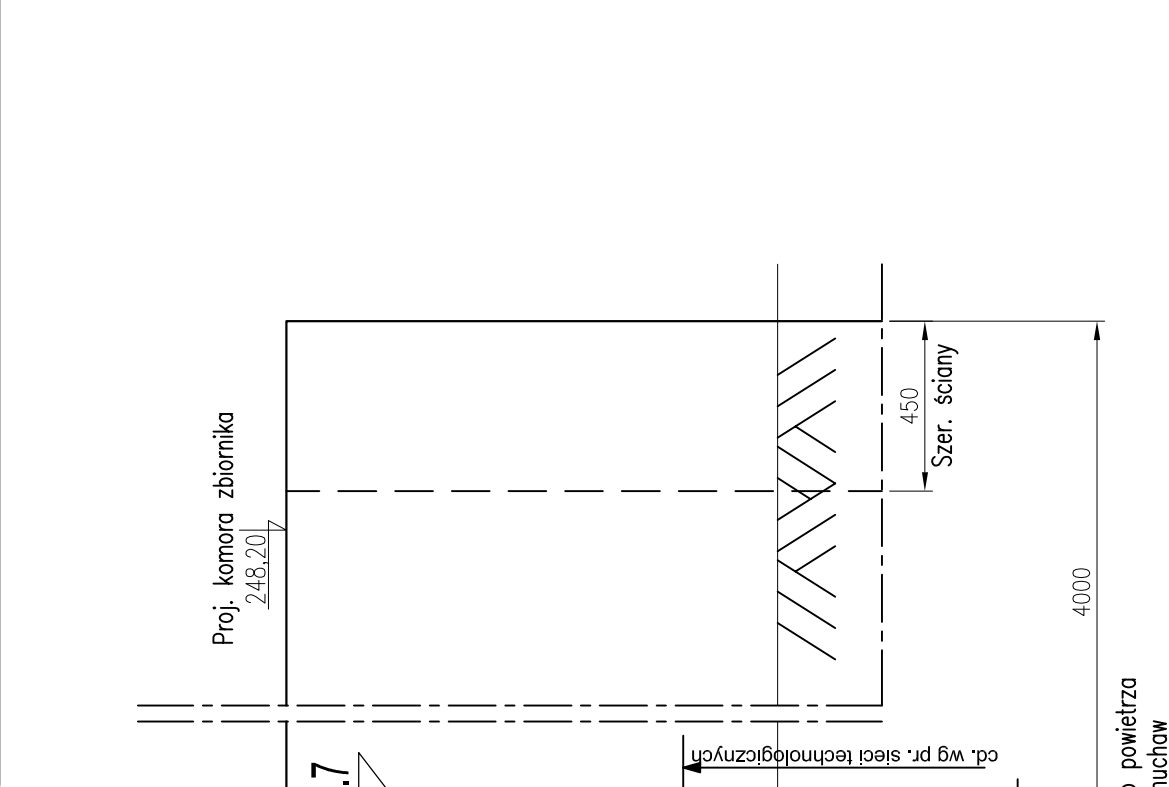
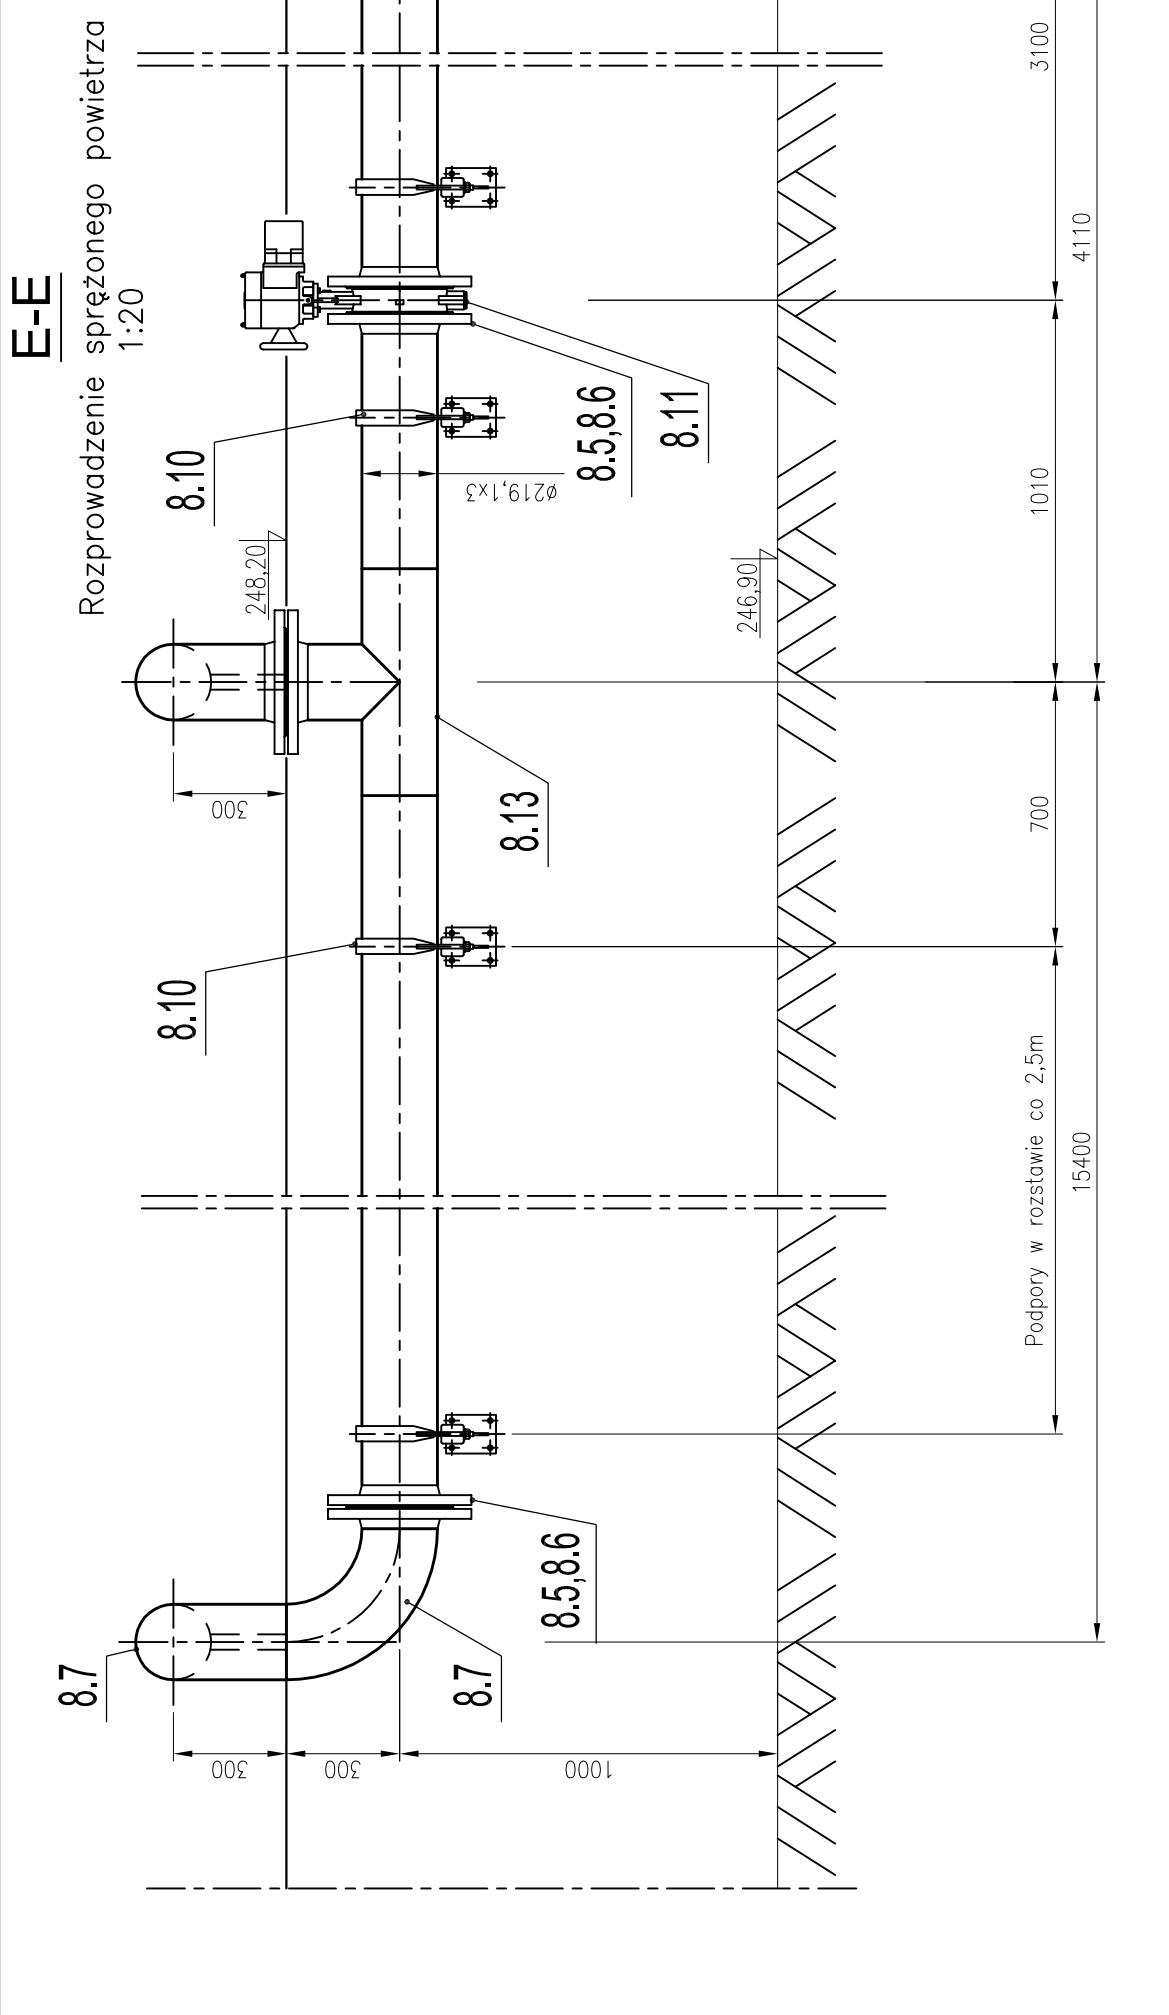
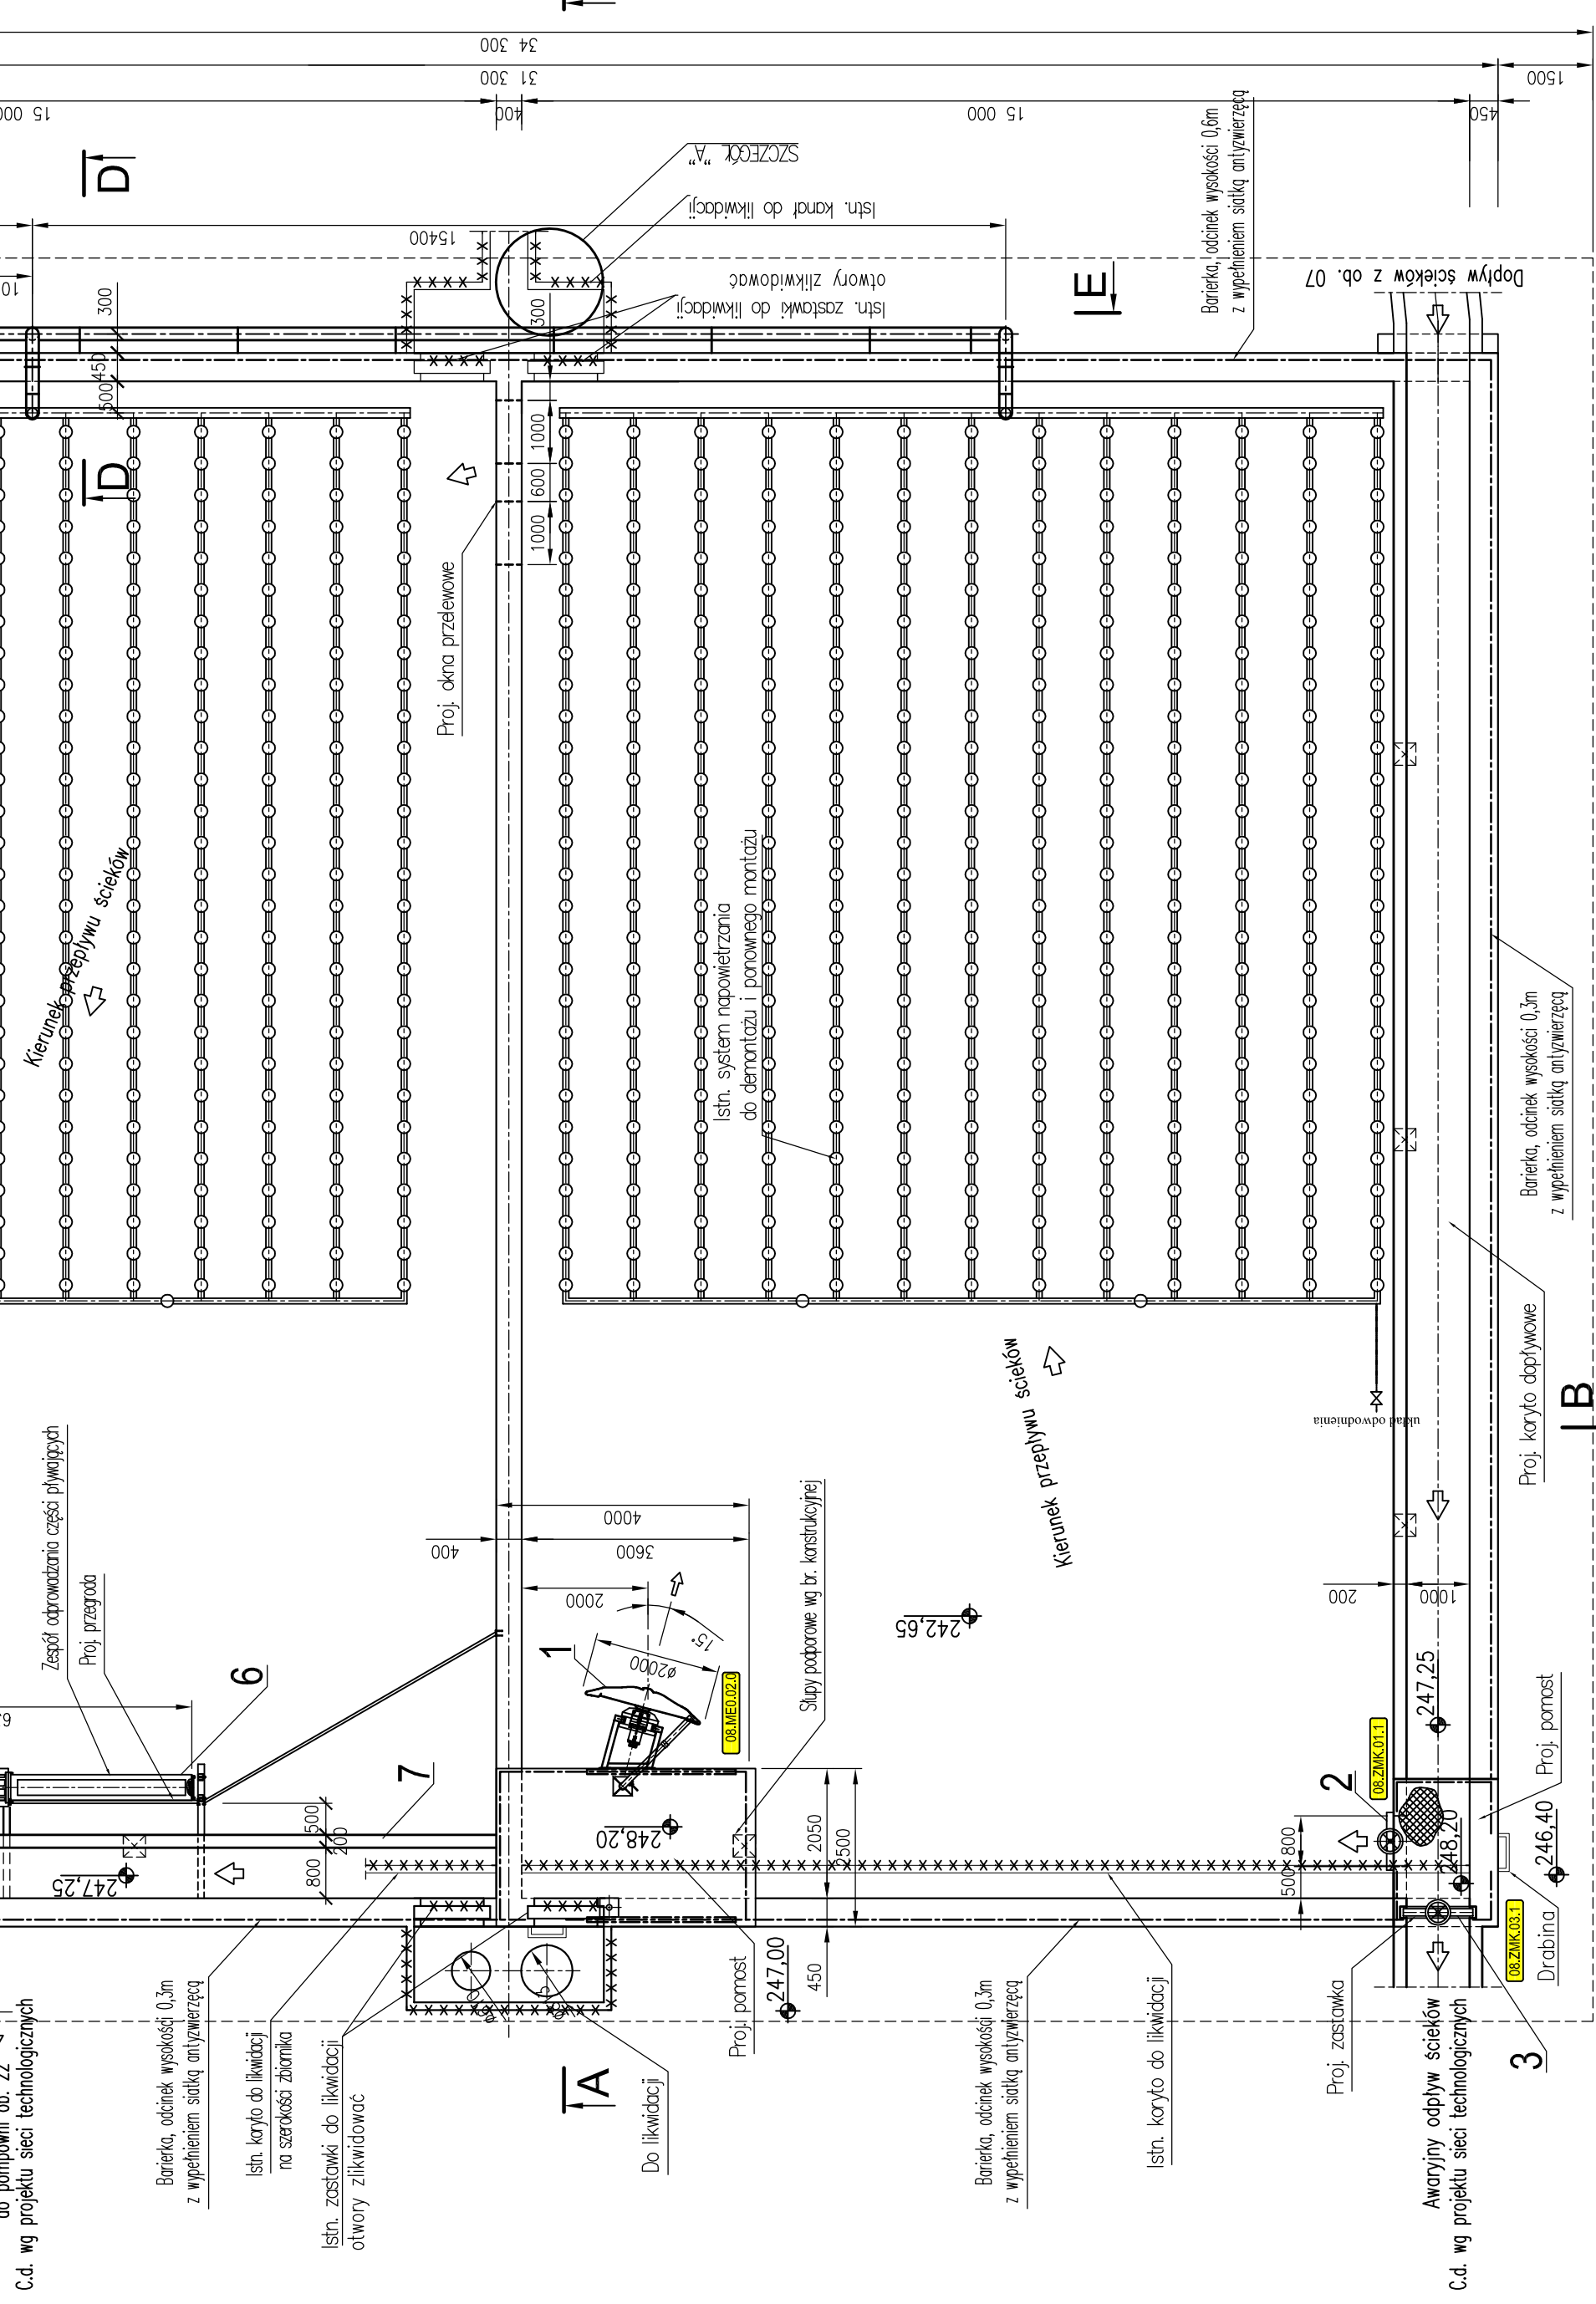
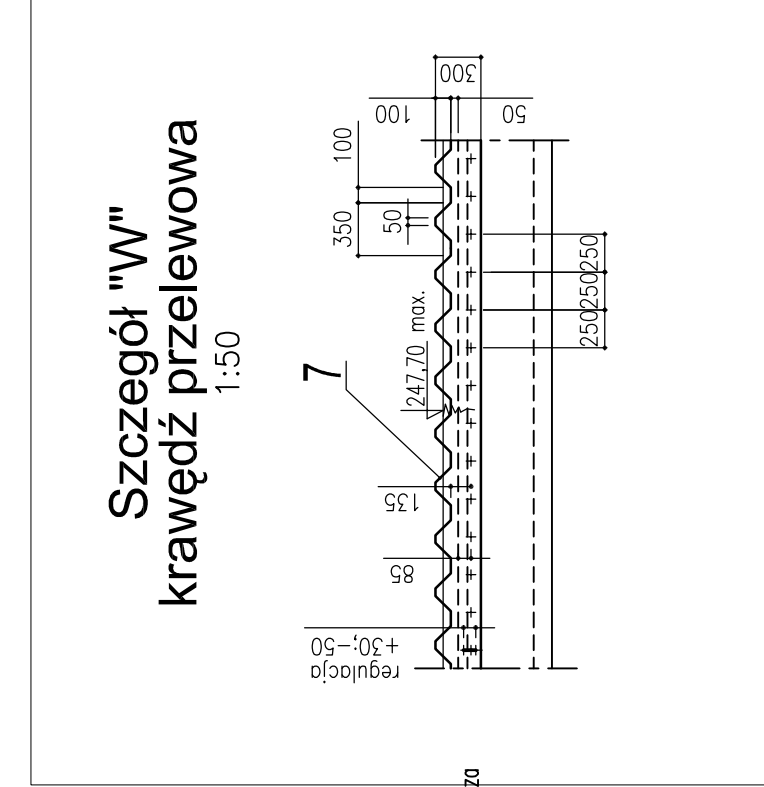
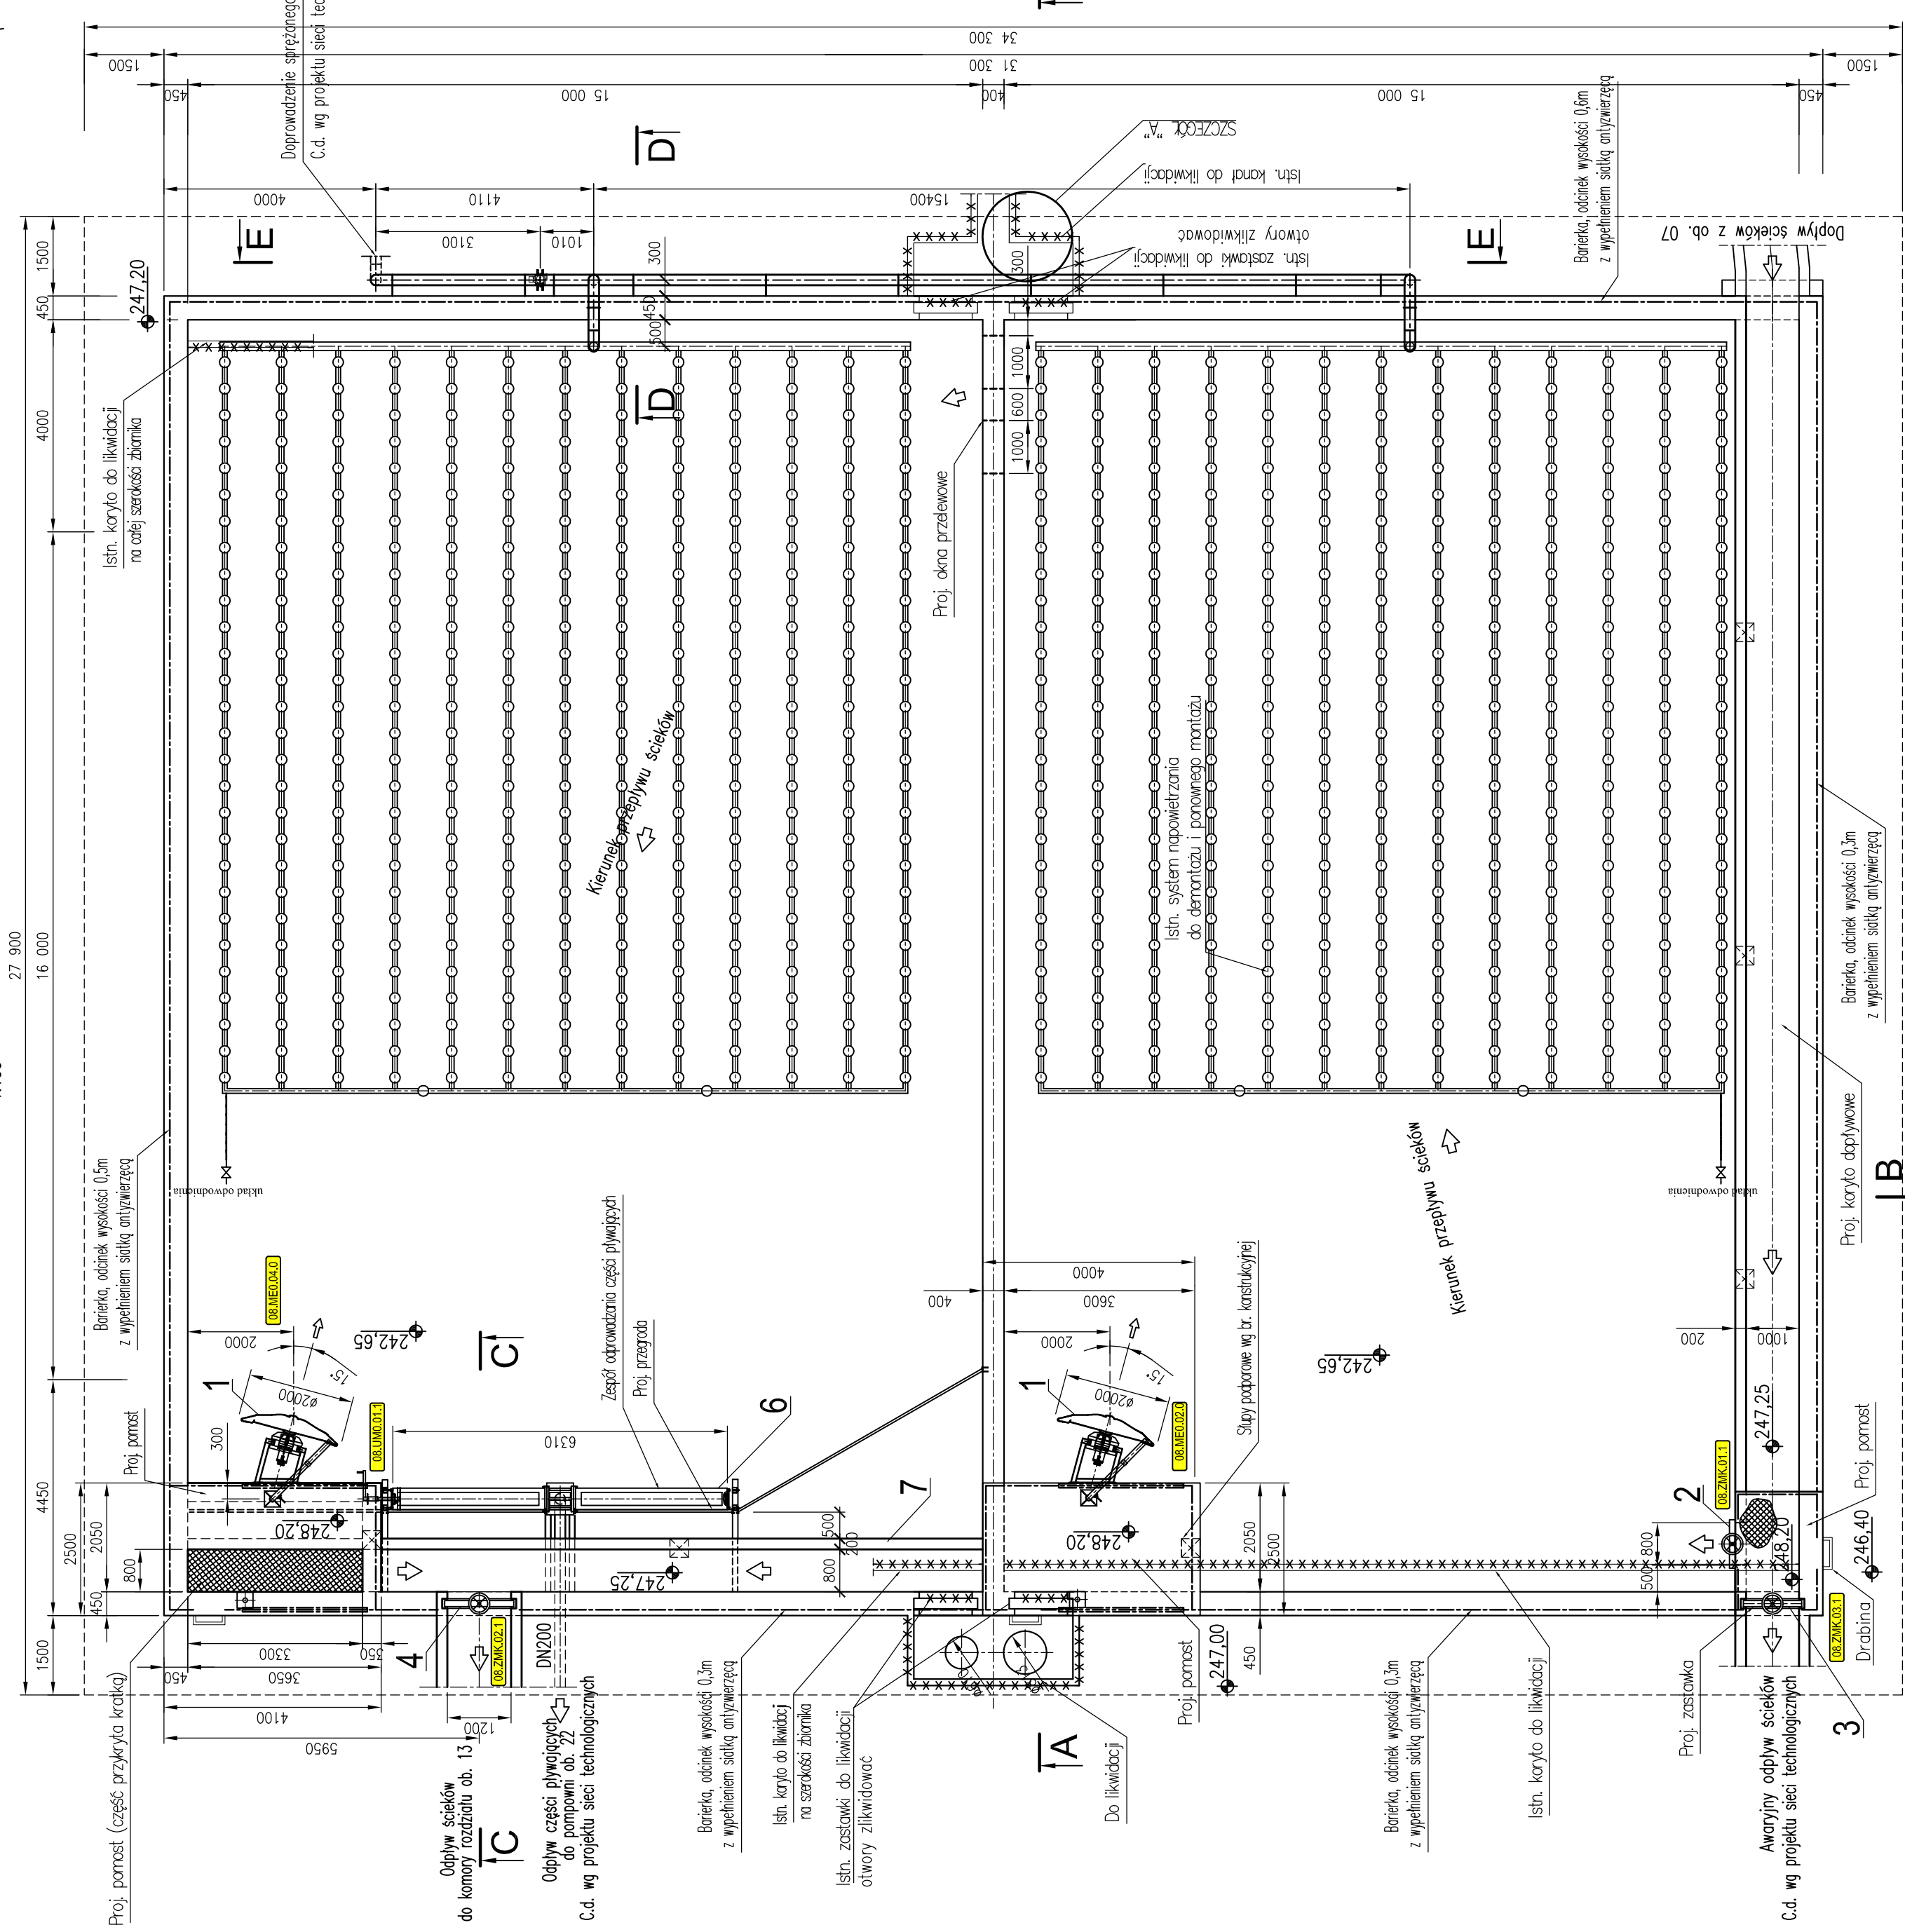
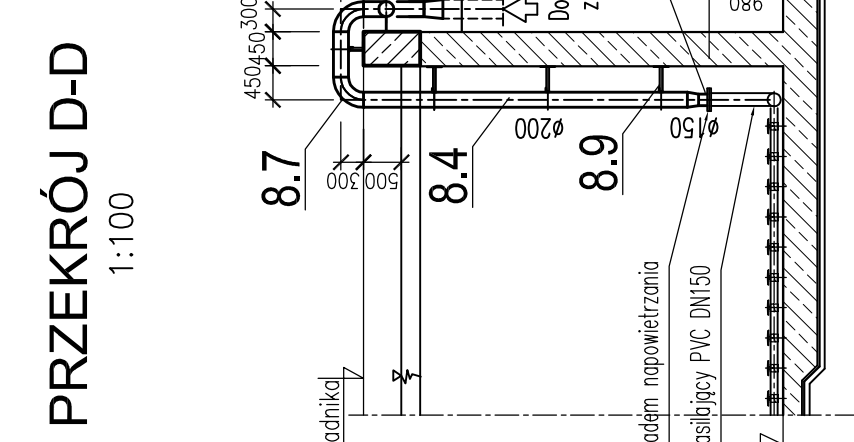
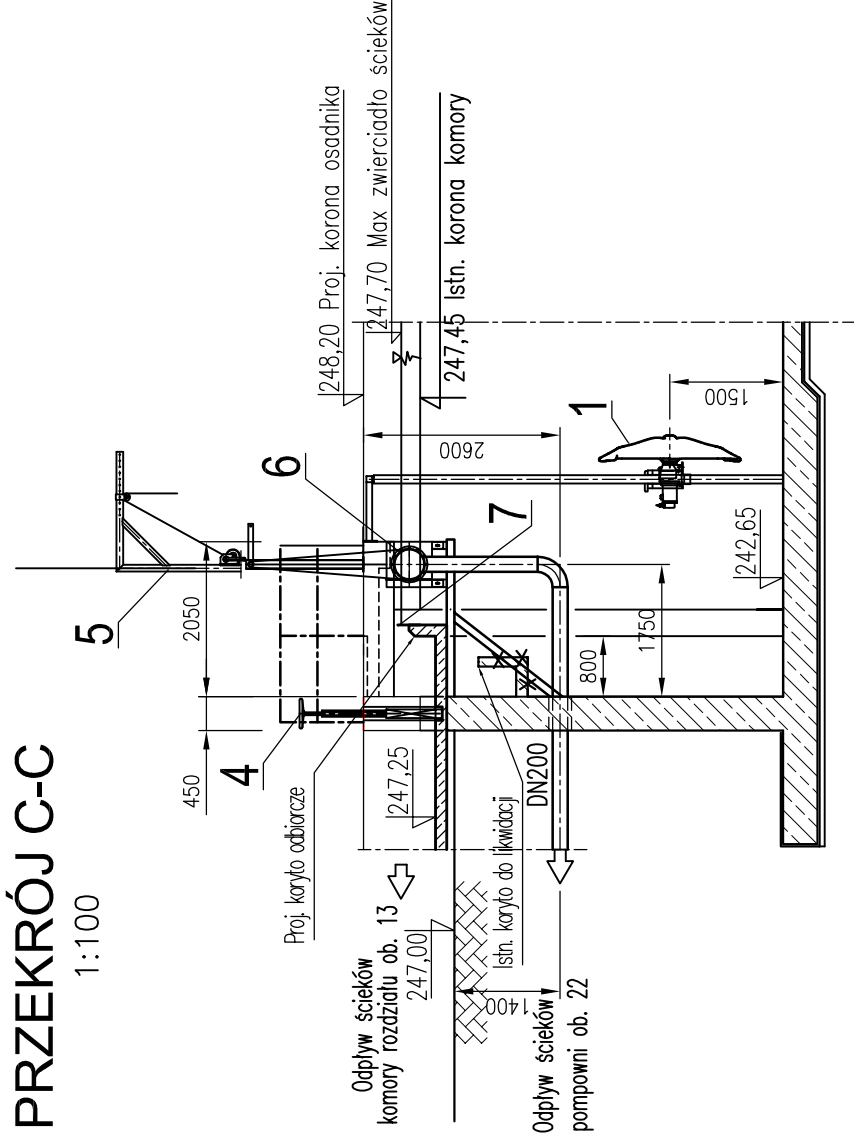
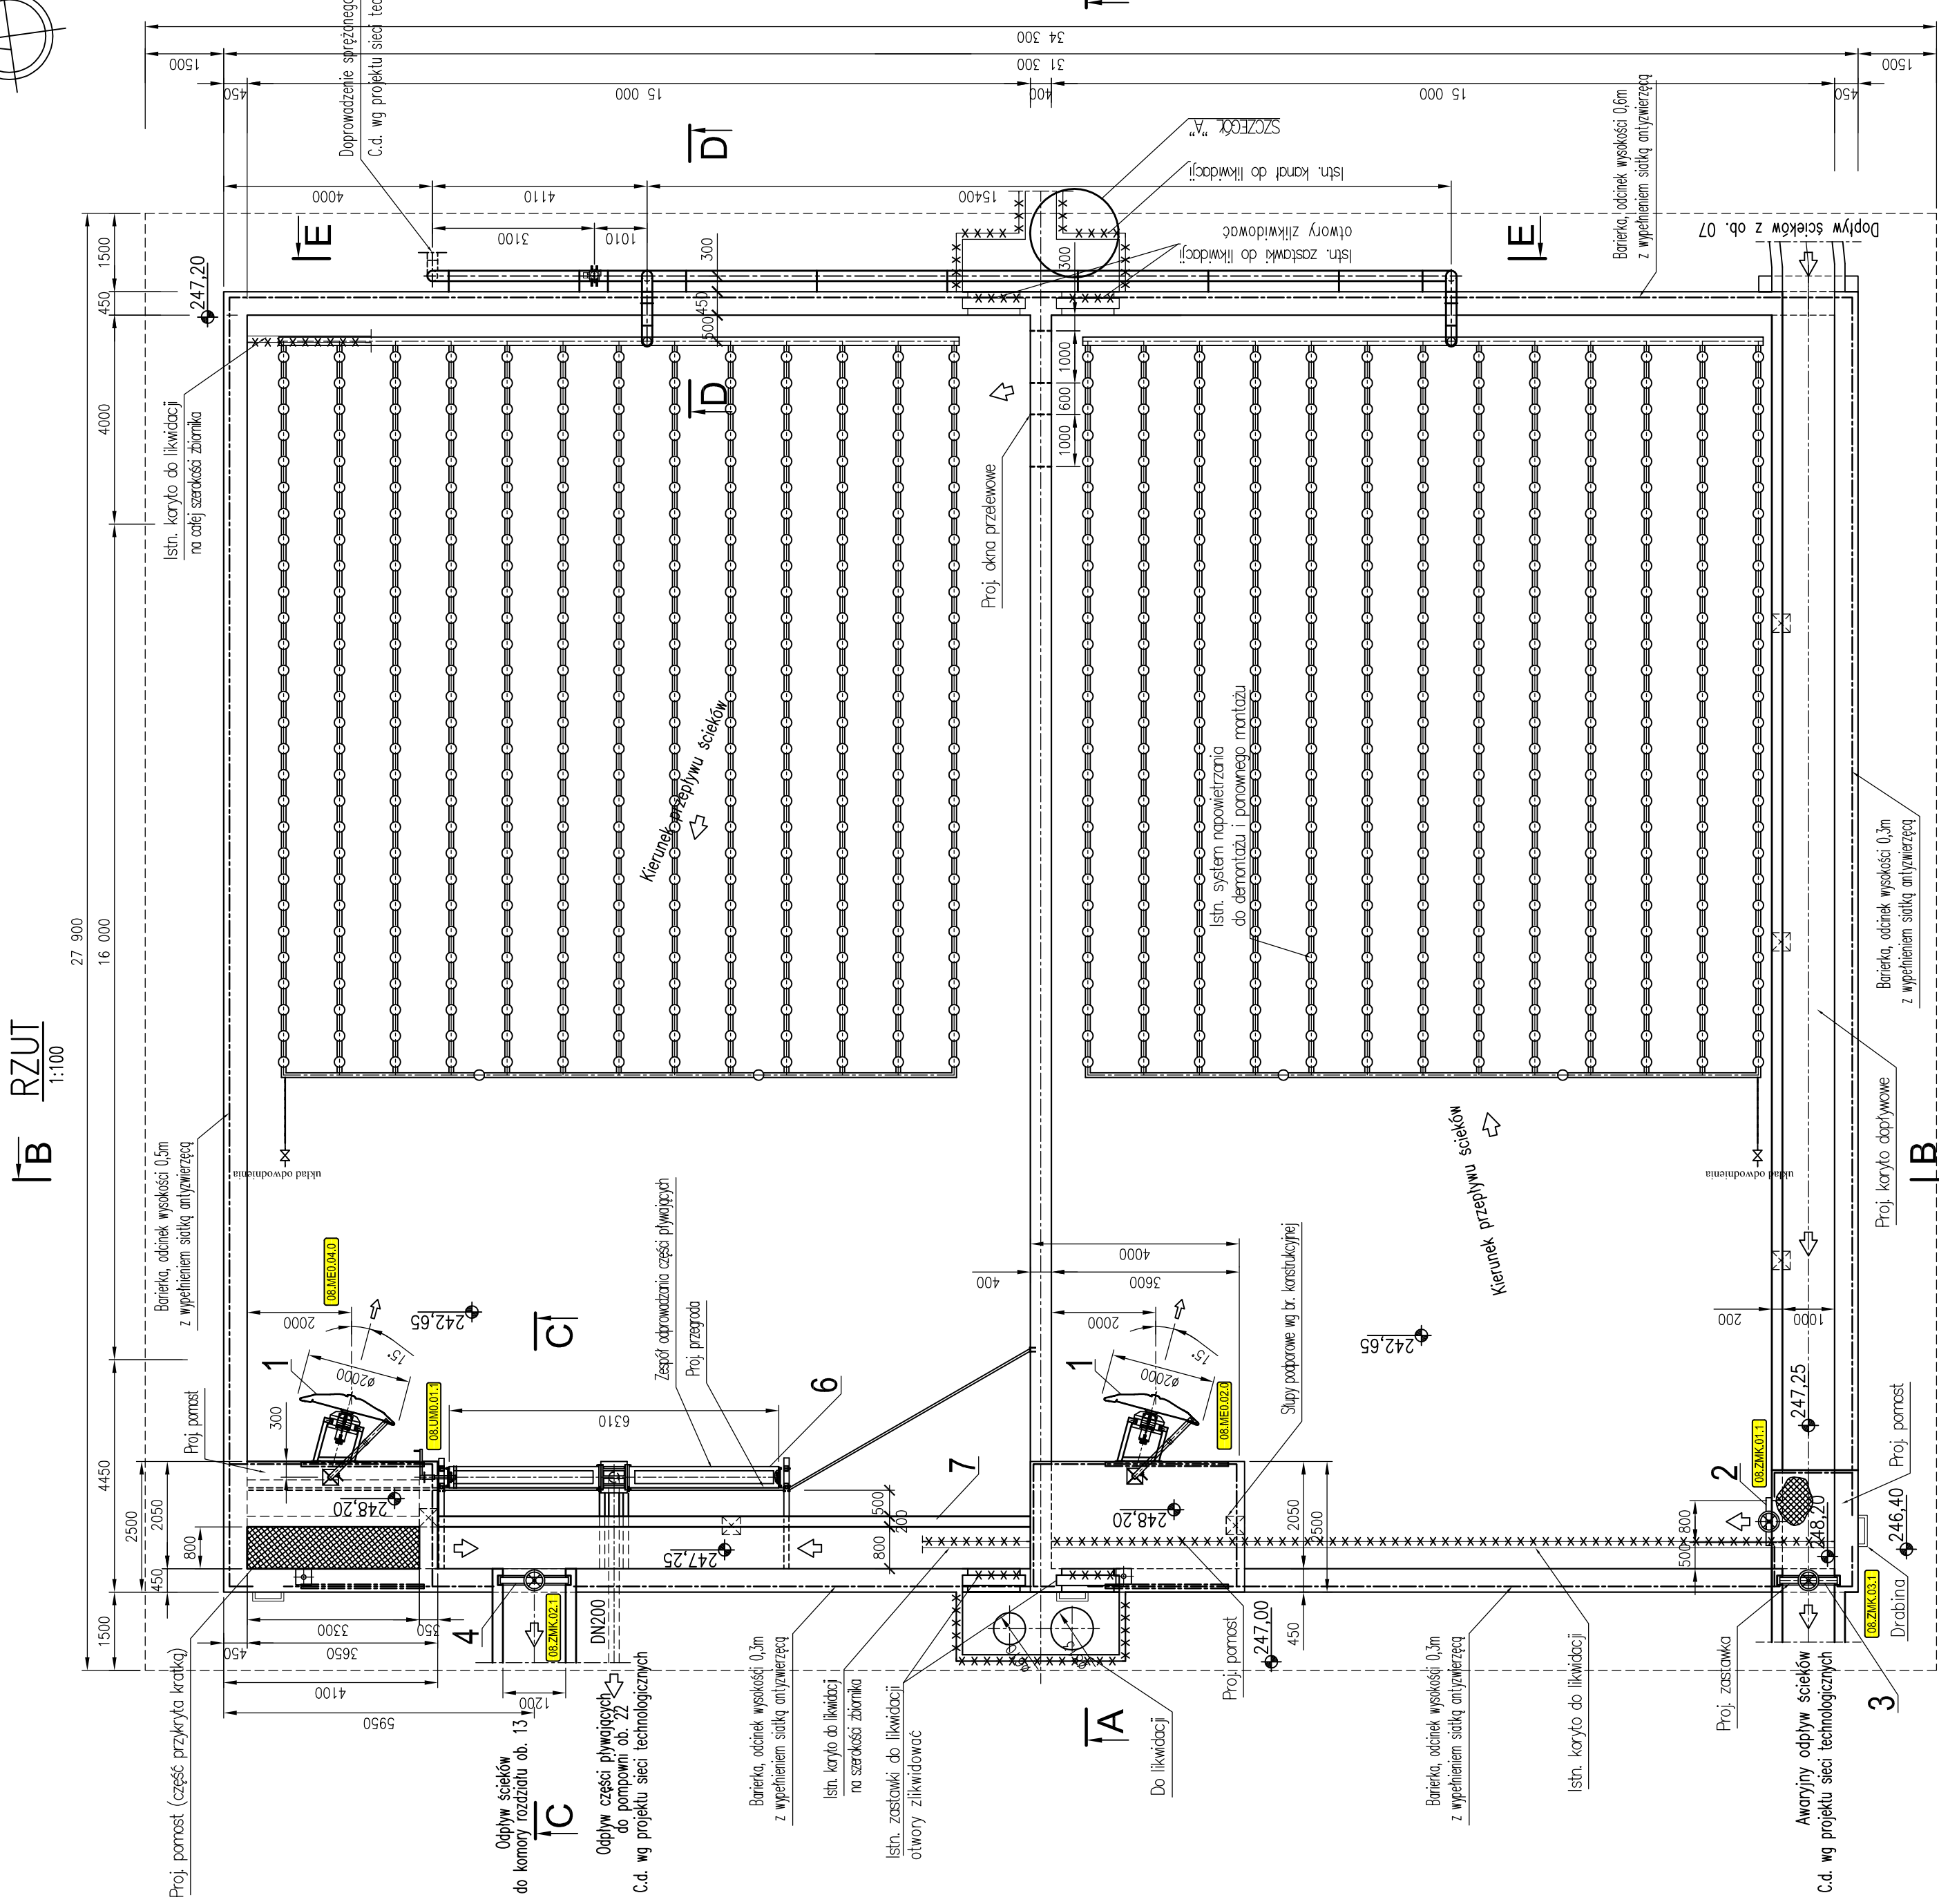
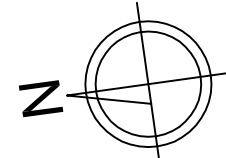
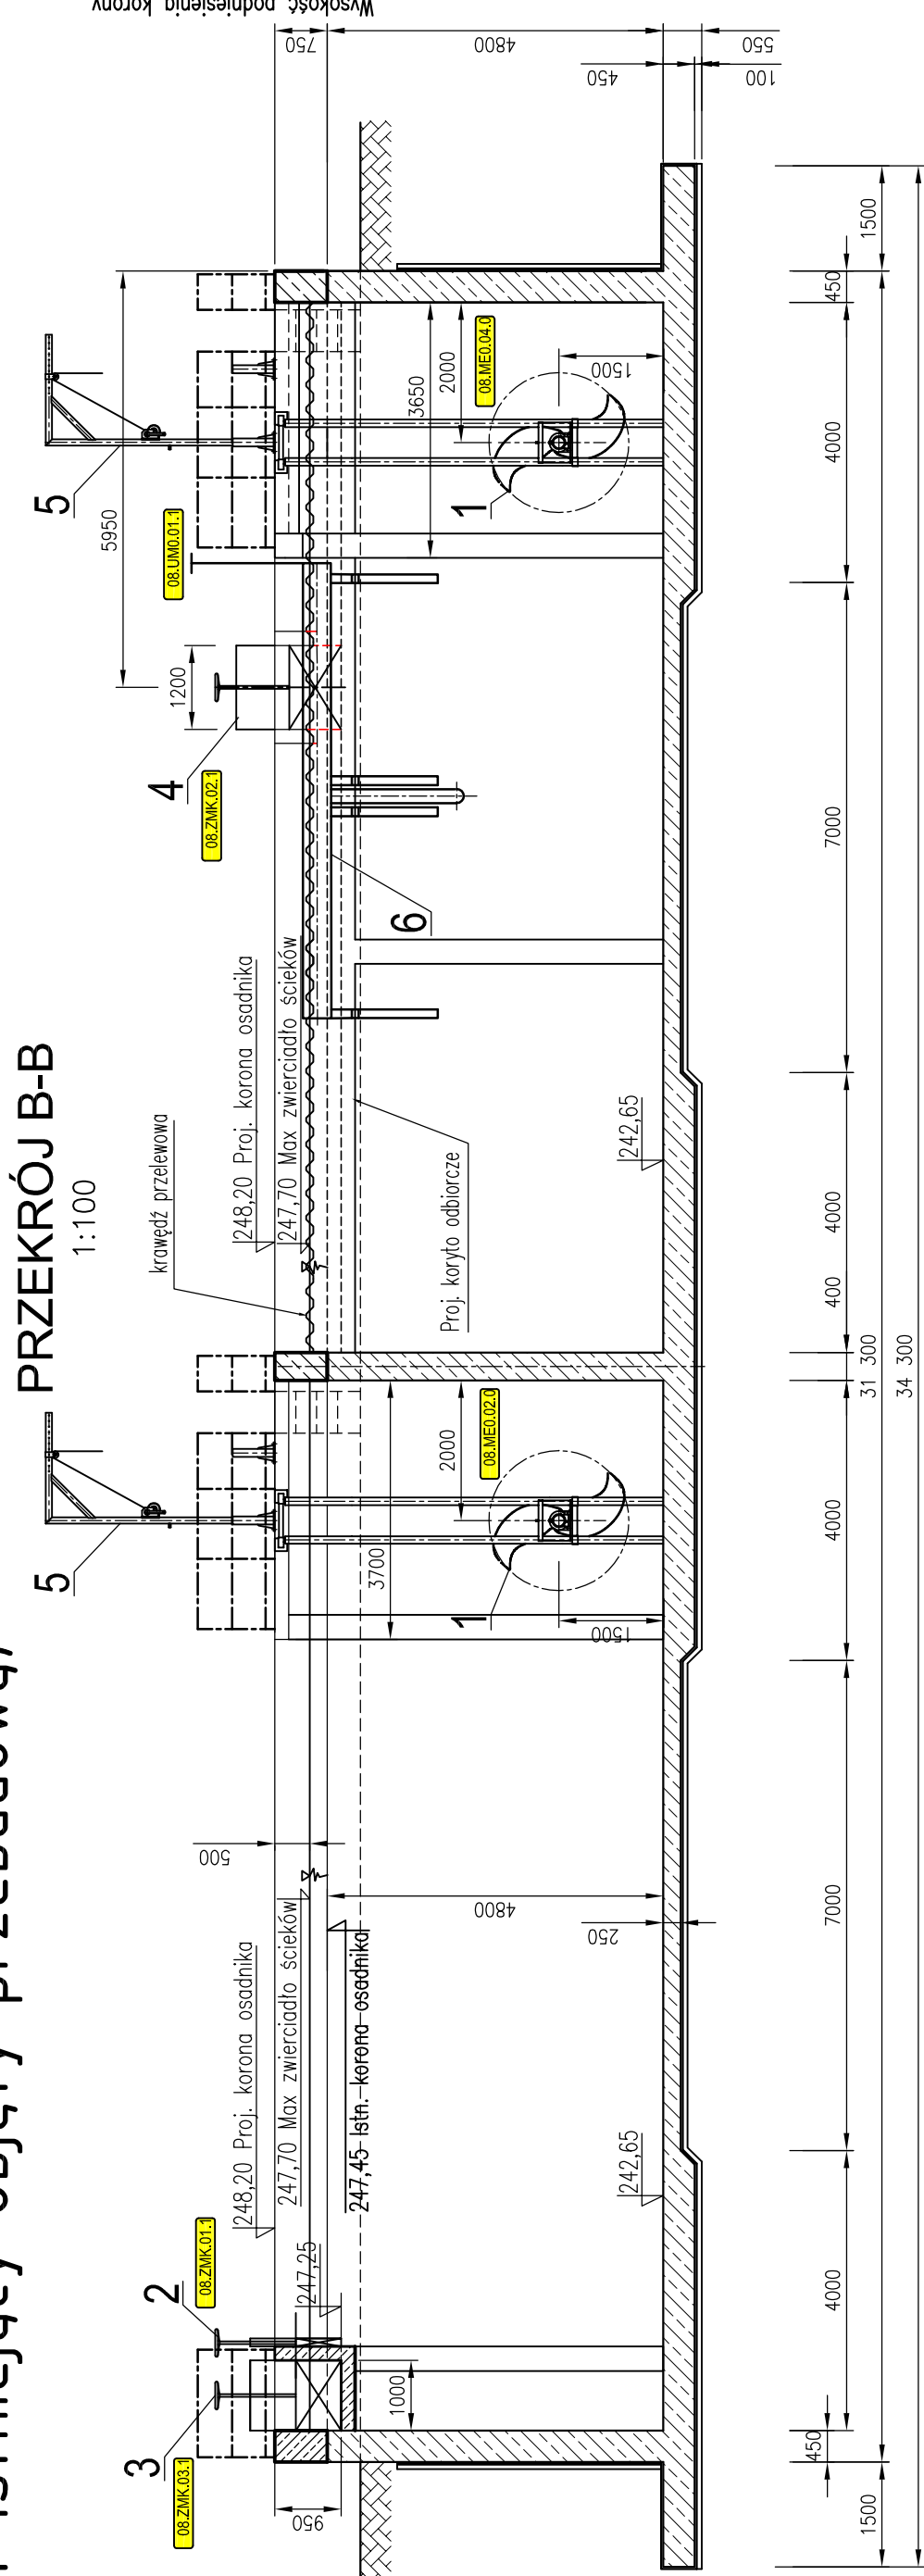


KOMORA DENITRYFIKACJI D2  
(obiekt istniejący objęty przebudową)

Ob. 08

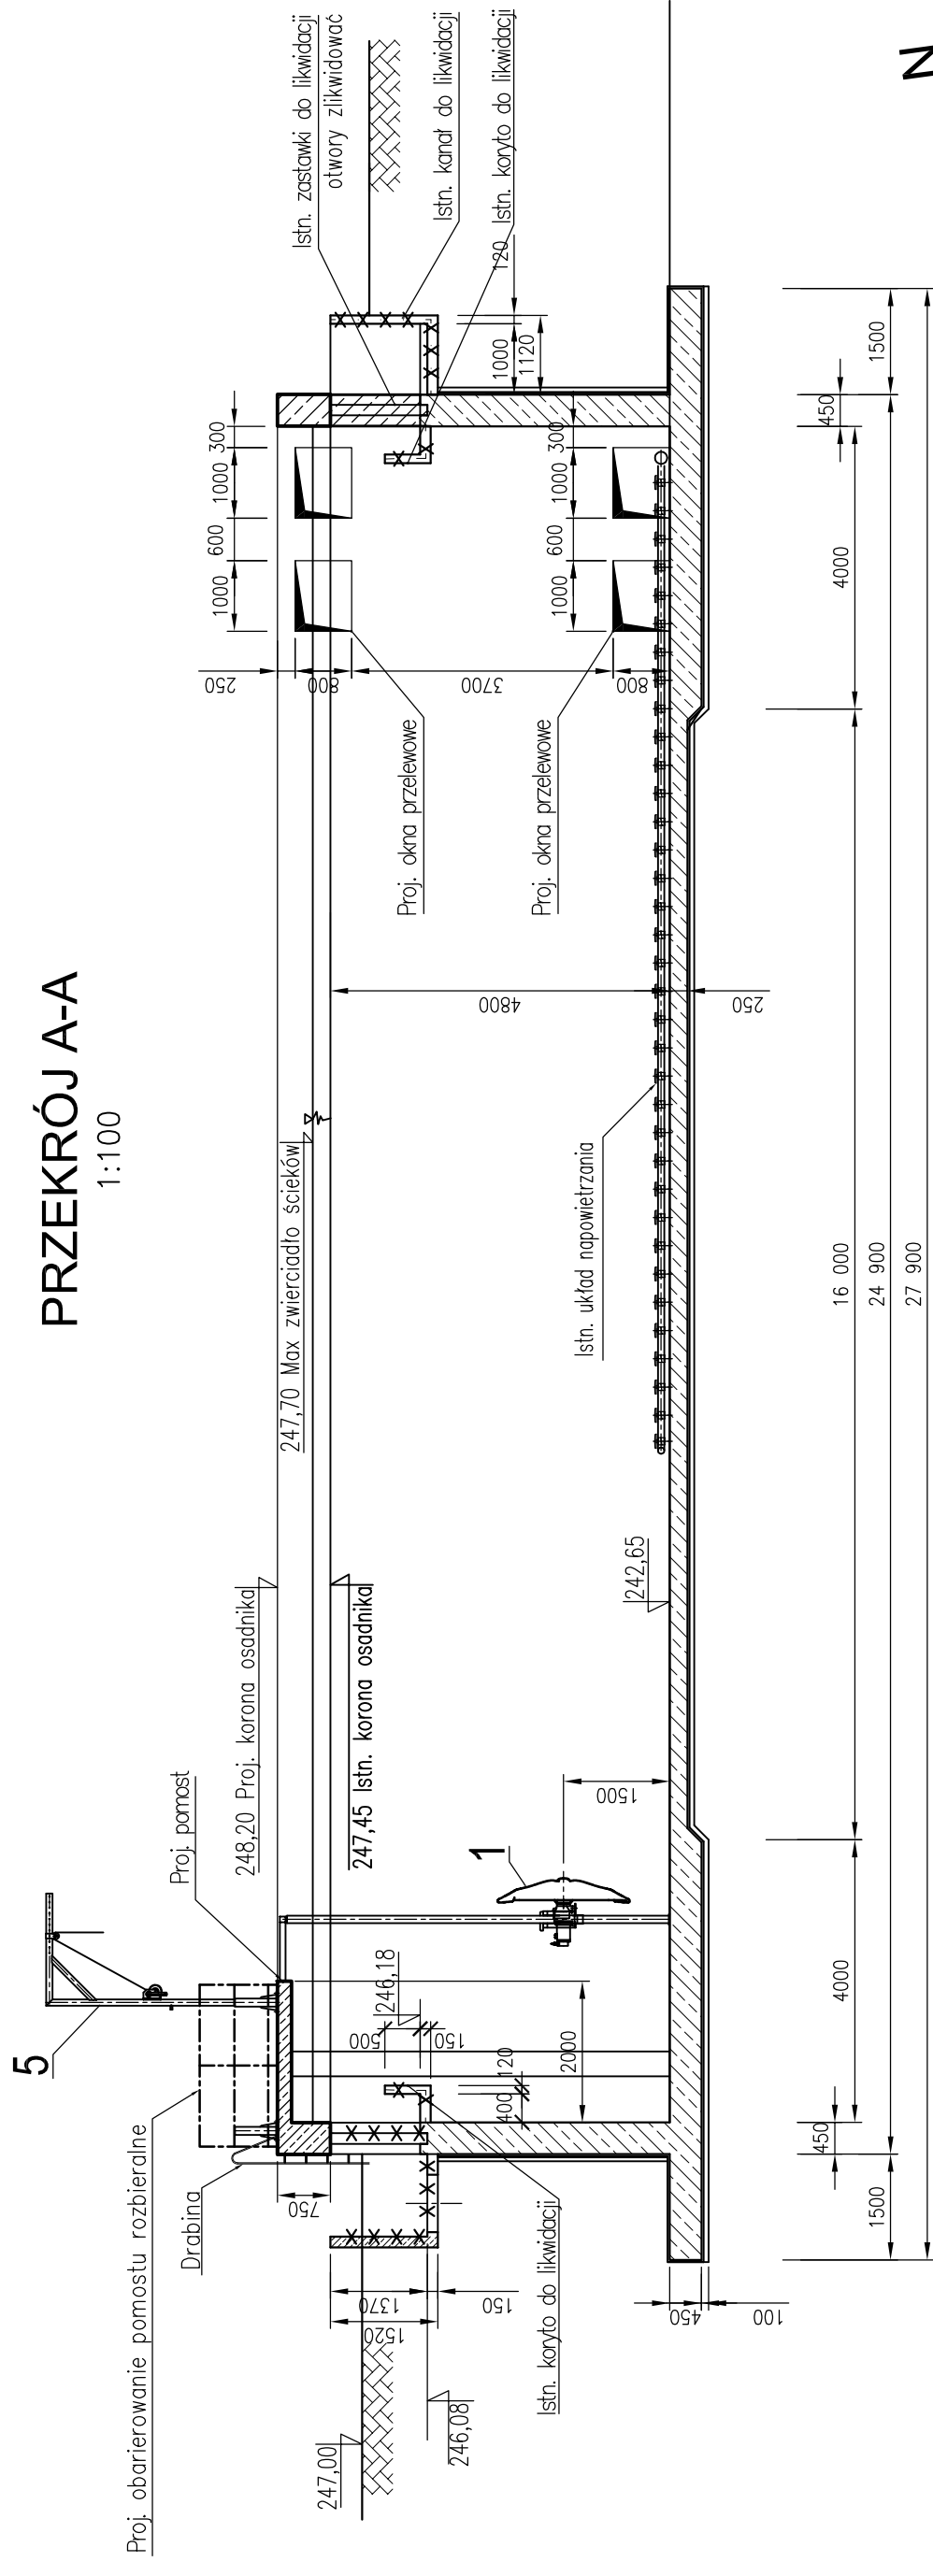

**DOKUMENTACJA POWYKONAWCZA**

**W trakcie budowy nie wprowadzono zmian**

**18.11.2014**

**OCZYSZCZALNIA ŚCIEKÓW W CZECHOWICACH - DZIEDZICACH**

**OB. 08 - KOMORA DENITRYFIKACJI D2**

**RZUT I PRZEKROJE**

**570/2013**

Projektant	04.2014	mgr inż. D. KOSCIŃSKI	40902	SLK0904/1
Opis	04.2014	mgr inż. S. PLACHICKI	PO0905	PO0905
Projekt	04.2014	mgr inż. K. SZYMANSKI	59093	59093
Wykonanie	04.2014	mgr inż. D. KOSCIŃSKI	40902	40902
Zamawiający	Przedsiębiorstwo Inżynierii Miejskiej Spółka z o.o.			
Wykonawca	ul. Szarych Szeregów 2, 43-502 Czechowice-Dziedzice			
Wzrost	570/2013			
Instal. Kraków S.A.	30-732 KRAKÓW			
UL. KONSTANTEGO BRANDLA 1	TEL. 12 655 23 47			
BIURO PROJEKTÓW GOSPODARSTWA WODNO-ŚCIEKOWEGO "HYDROSAN" Sp. z o.o.	44-101 GŁIWICE, UL. SIENIEWICZA 10, TEL. 22 231 00 81			

UWAGI:  
1. Istniejący system napowietrzania zdemontować na czas prowadzenia robót budowlanych.  
2. Istniejące pomosty oraz barierki zdemontować.