


TYNK CEMENT.-WAPIENNY ISTNIEJĄCY 1,5cm
ŚCIANA MUROWANA ISTNIEJĄCA WARSTWOWA -40CM
TYNK CEMENT.-WAPIENNY ISTNIEJĄCY 1,5cm
ZAPRAWA KLEJOWA SYSTEMOWA CERESIT ZU
STYROPIAN EPS70-040 FASADA -8cm
ZAPRAWA KLEJOWO-SZPACHLOWA SYSTEMOWA CERESIT ZU ZBROJONA WŁÓKNEM SZKŁANYM
TYNK CIENKOWARSTWOWY AKRYLOWY(PATRZ OPIS TECHNICZNY)

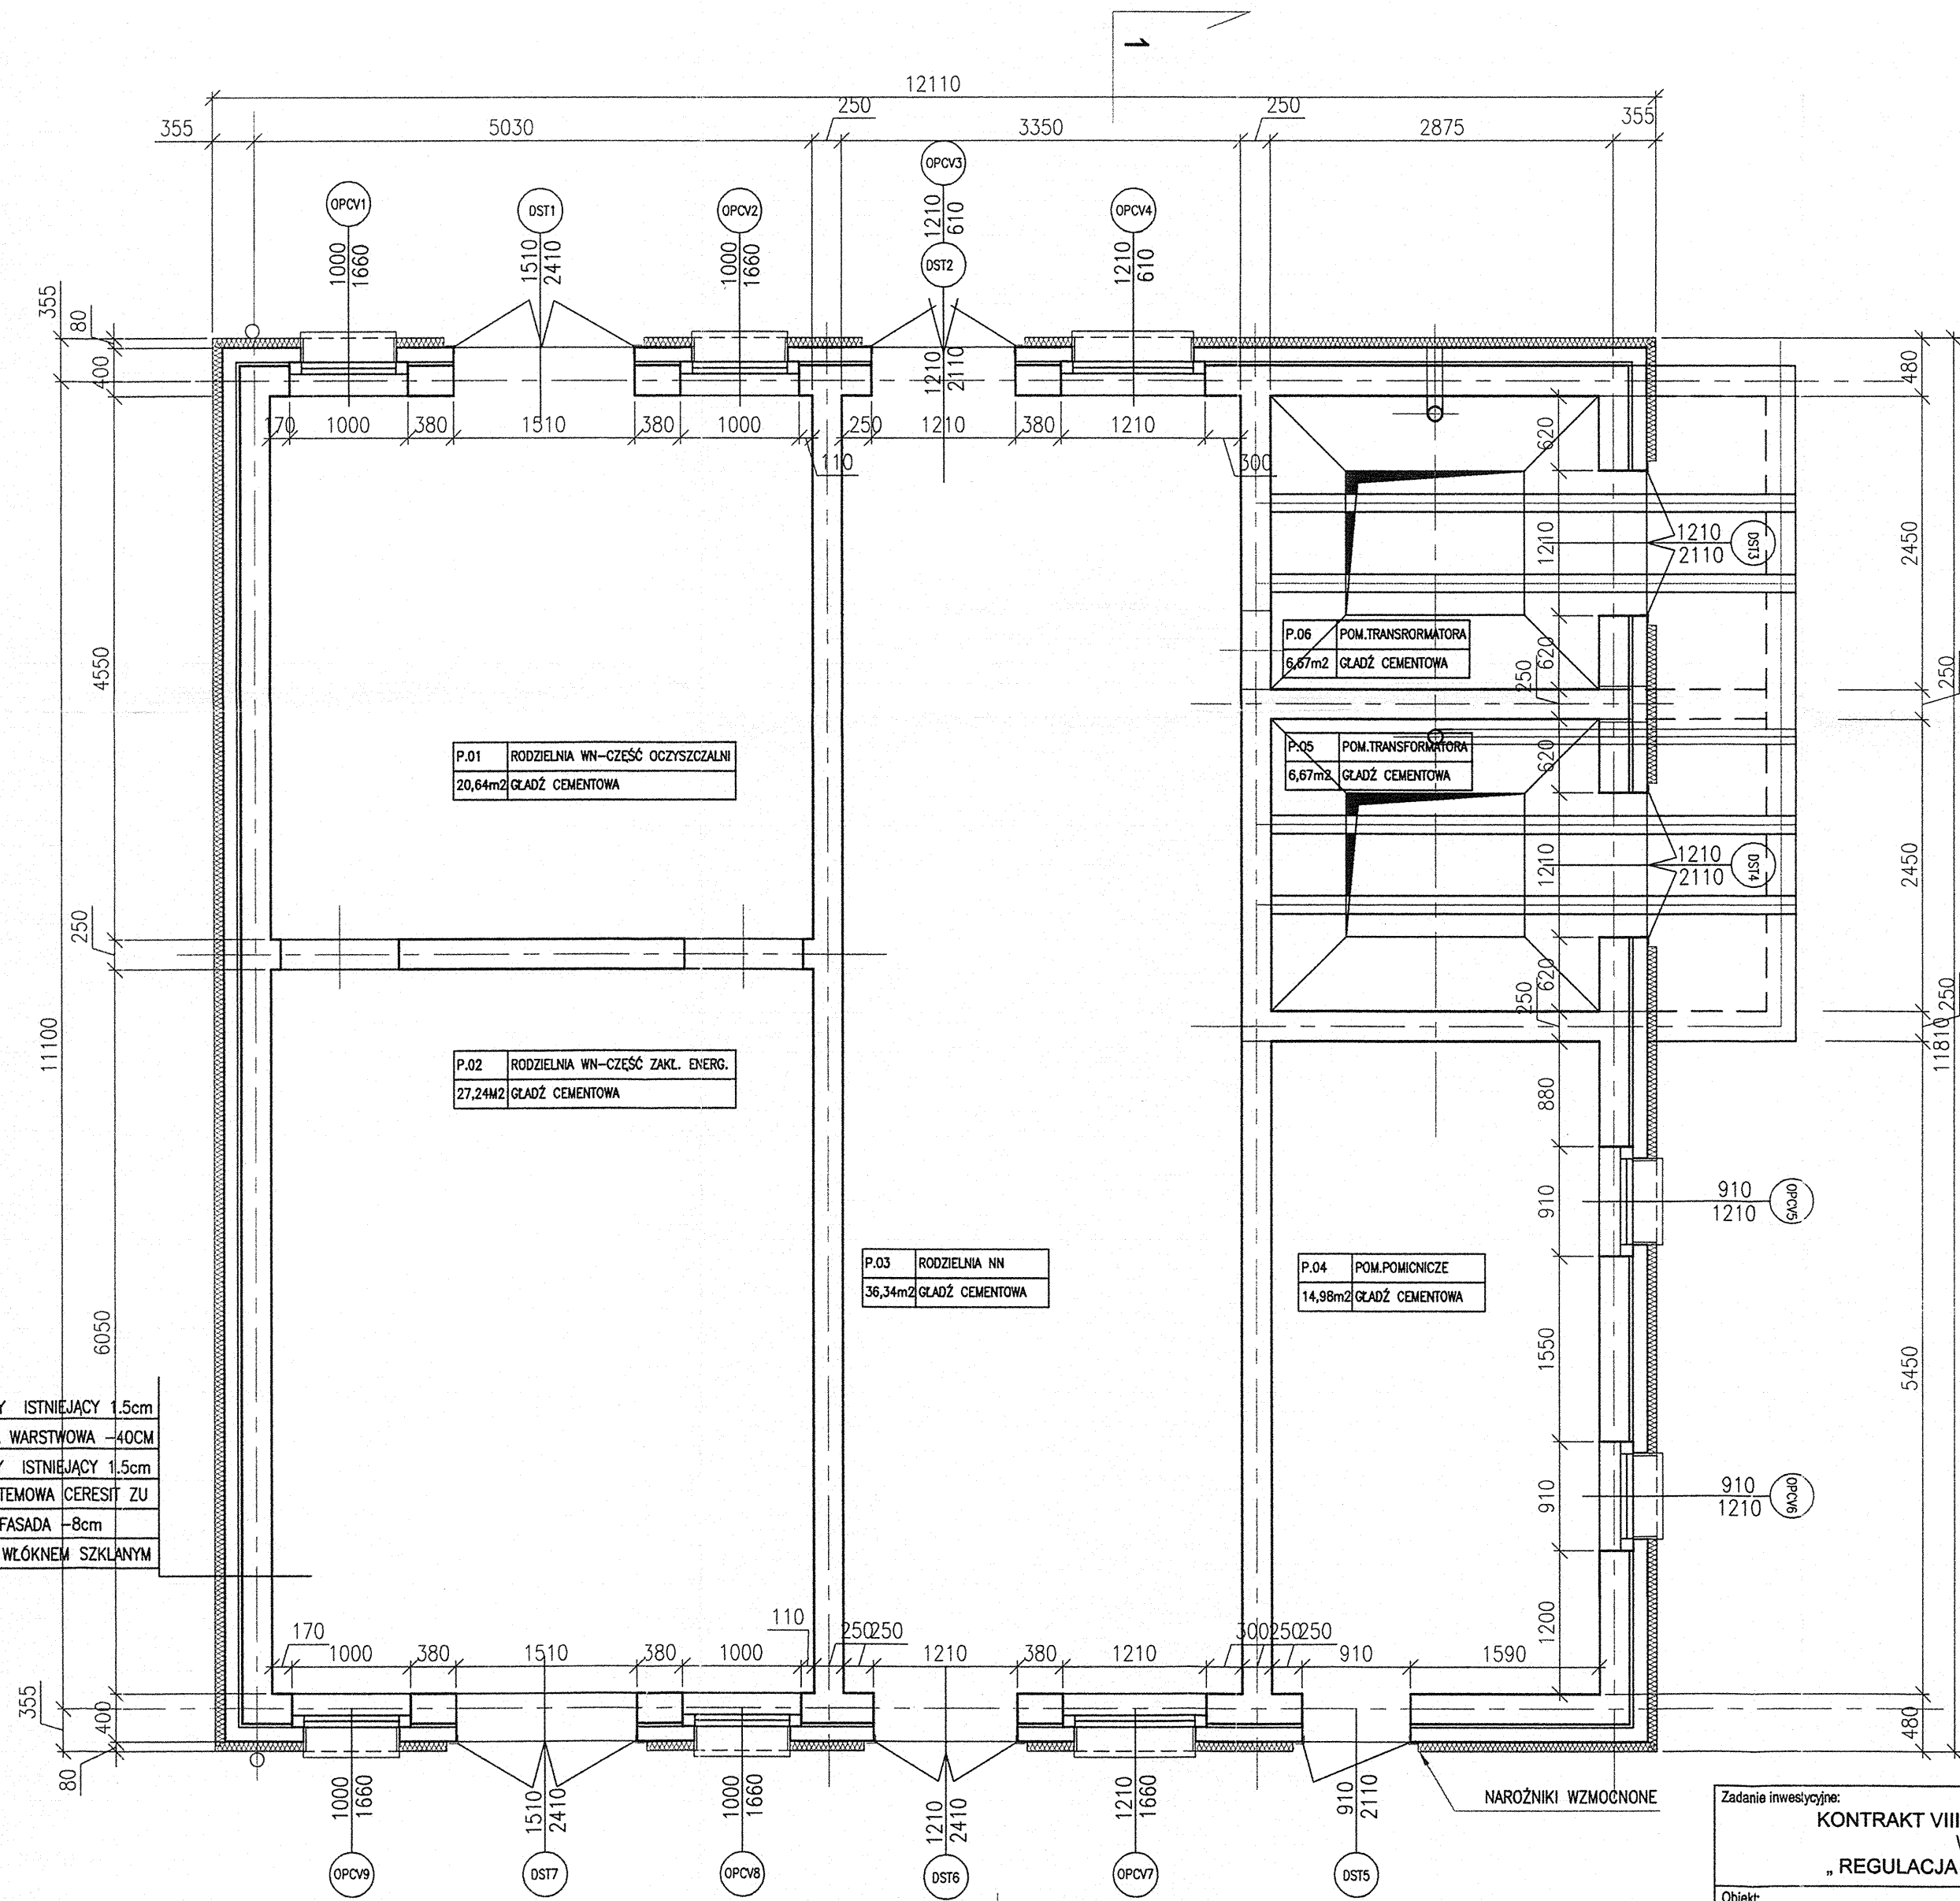

DOKUMENTACJA
POWYKONAWCZA

KIEROWNIK ROBÓT BUDOWLANYCH
mgr inż. *Włodzisław Czarna*
upr. konstr./bud. 666/90
ŚOIB nr ŚLK/BO/0517/01

Geo-1394/22/18/2014

- UWAGI:
- 1.WYKONANO W OPARCIU O INWENTARYZACJĘ DOSTARCZONA PRZEZ BPGW "HYDROSAN" SP. Z OO
 - 2.WYMIARY DRZWI I OKIEN PRZED SPRAWDZIĆ NA MIEJSCU BUDOWY PRZED ZŁOŻENIEM ZAMÓWIENIA
 - 3.POZIOM NOWYCH OKIEN NIŻSZYCH NIŻ ISTNIEJĄCE OTWORY DOSTOSOWAĆ DO ISTNIEJĄCYCH NADPROŻY.
 - 4.ZESTAWIENIE DRZWI I OKIEN WG.RYS.NR: D2-570-CA-054-105-A,D2-570-CA-054-106-A
 - 5.OBRÓBKI BLACHARSKIE Z BLACHY STAŁOWEJ OCYNKOWANEJ GR.0,8MM POWLEKANEJ AKRYLEM KOLOR WG.OPISU TECHNICZNEGO.

Zadanie inwestycyjne: KONTRAKT VIII – MODERNIZACJA (PRZEBUDOWA I ROZBUDOWA) OCZYSZCZALNI ŚCIEKÓW W CZECHOWICACH – DZIEDZICACH W RAMACH PROJEKTU PN. „REGULACJA GOSPODARKI WODNO – ŚCIEKOWEJ W GMINIE CZECHOWICE – DZIEDZICE”							
Objekt: OCZYSZCZALNIA ŚCIEKÓW W CZECHOWICACH – DZIEDZICACH		Skala	—	Data	Nazwisko	Uprawnienia	Podpis
		1:50	Projektant	11.2013	mgr. inż. M. ORŁOWSKA	391/90	
Opracował	11.2013		mgr. inż. M. ORŁOWSKA	-			
Sprawił	-		-	-			
Kierownik Zespołu	11.2013		mgr inż. D. KOŚCIAŃSKI	409/02			
Przedmiot rysunku: OBJEKT NR 54 - STACJA TRAFORODZIELNIA GŁÓWNA RZUT PRZYZIEMIA STAN PROJEKTOWANY		Stadium	Zmiana				
		PB	Zamawiający: Przedsiębiorstwo Inżynierii Miejskiej Spółka z o.o. ul. Szarych Szeregów 2, 43-502 Czechowice-Dziedzice				
Branża: ARCHITEKTURA		Nr rysunku:	D2-570-CA-054-101-A		Nr umowy: 570/2013		
		INSTAL KRAKÓW S.A. 30-732 KRAKÓW UL. KONSTANTEGO BRANDLA 1, TEL. 12 653 23 47					
		BIURO PROJEKTÓW GOSPODARKI WODNO-ŚCIEKOWEJ "HYDROSAN" Sp. z o.o. 44-101 GLIWICE, UL. SIENKIEWICZA 10, TEL. 32 231 00 81					