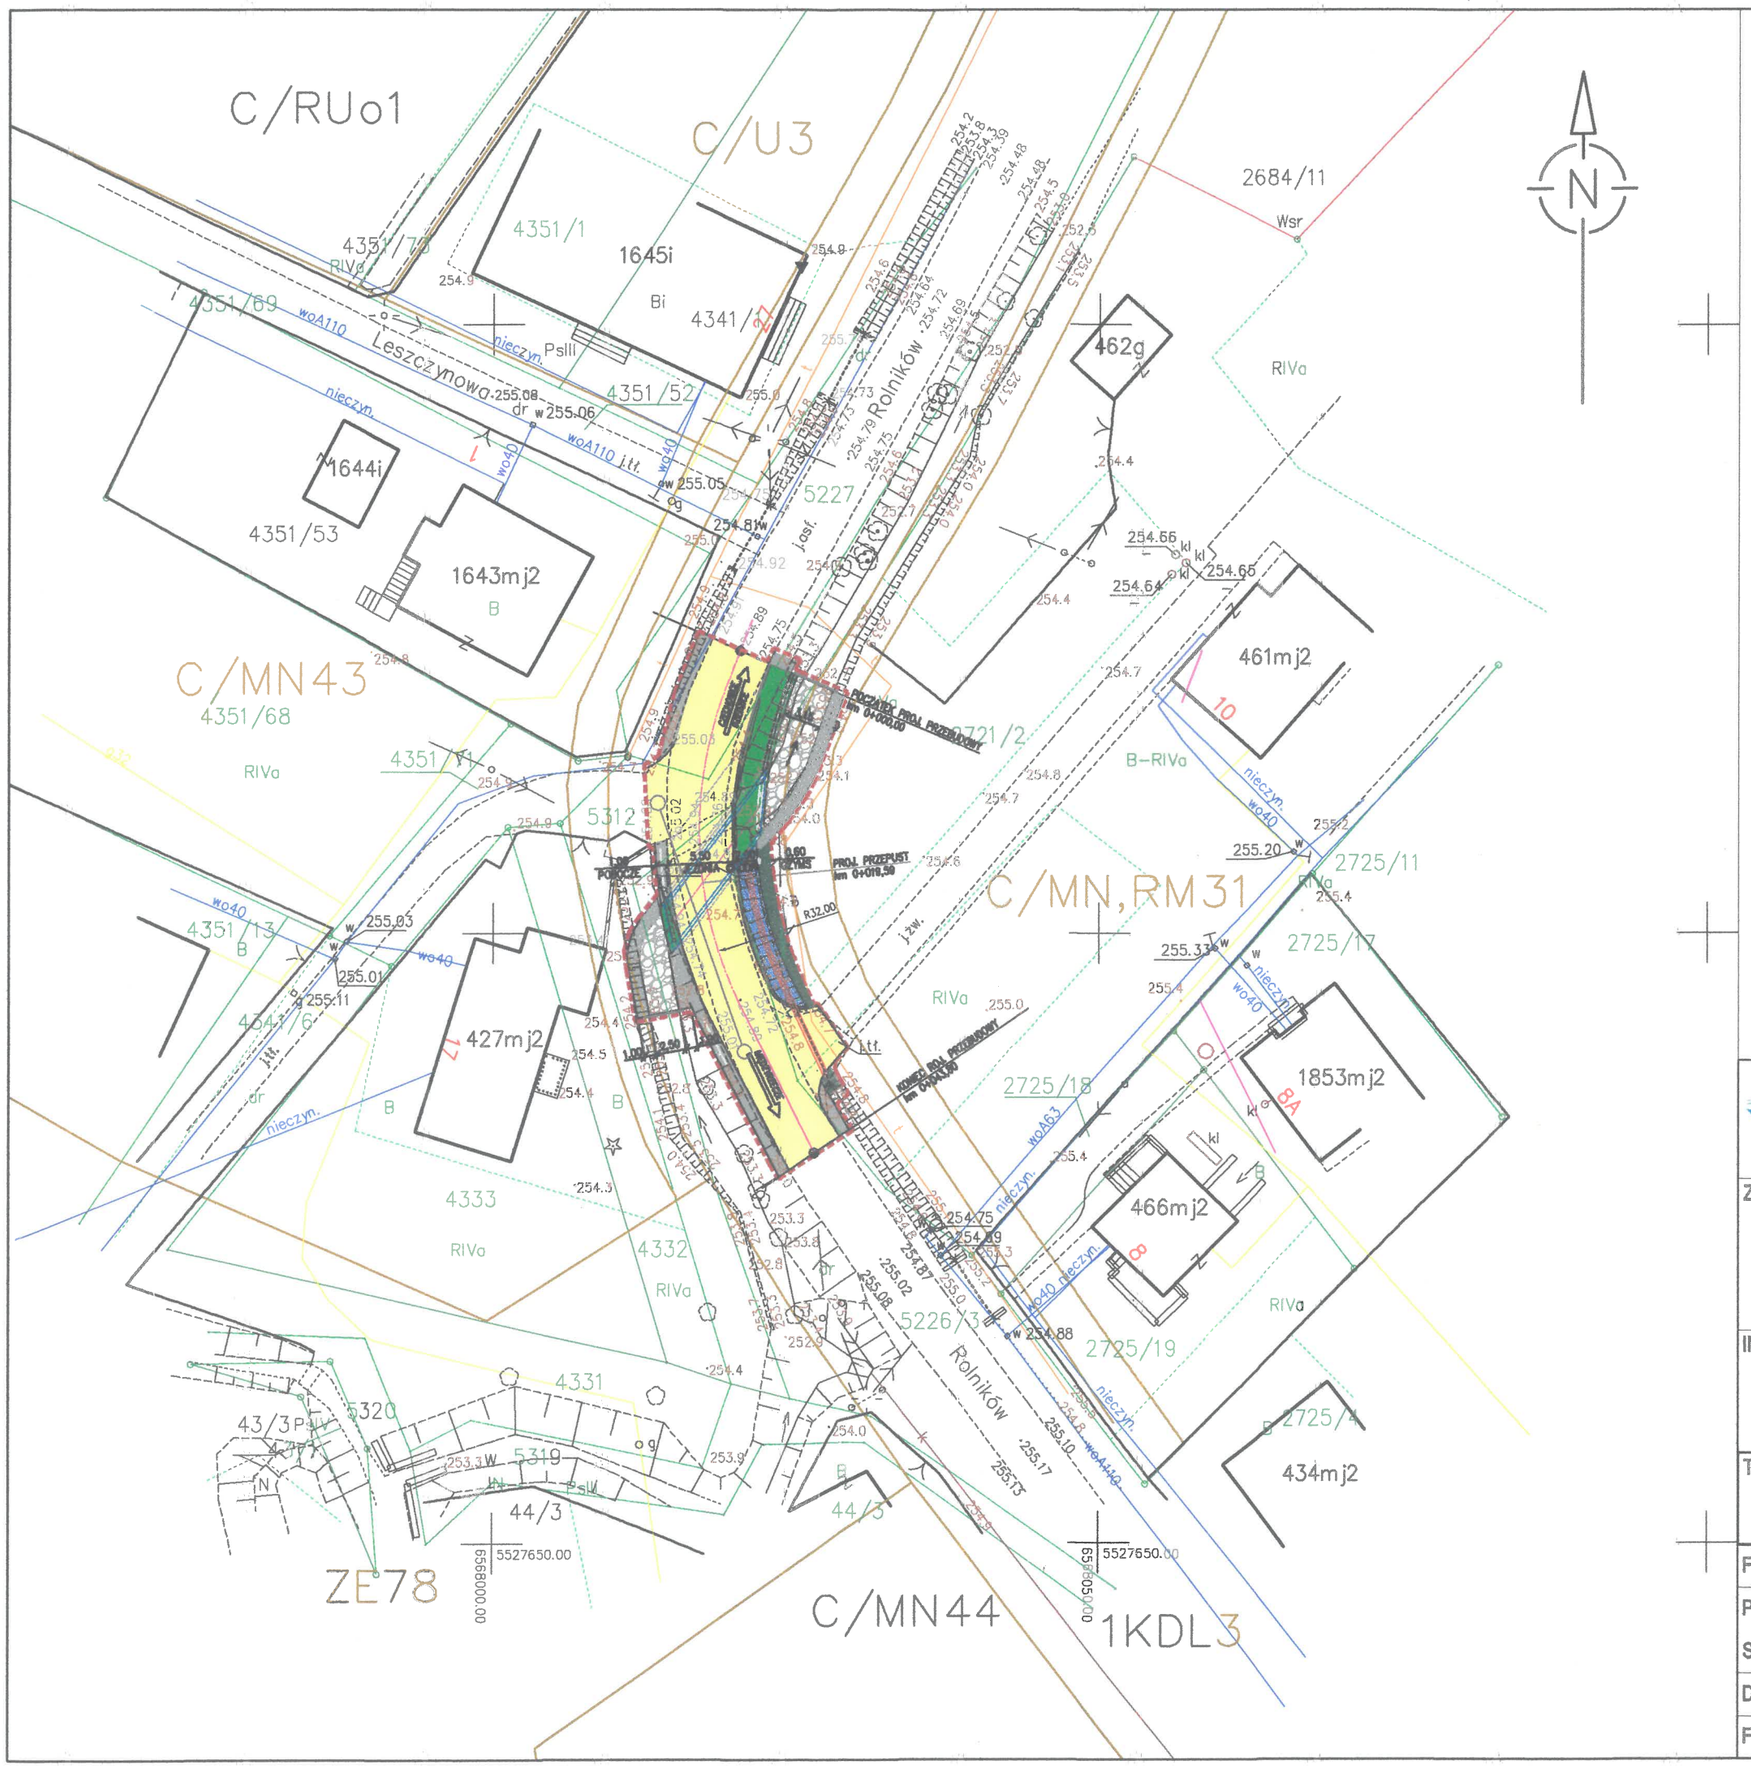

LEGENDA:

- JEZDNIA – NAWIERZCHNIA BITUMICZNA
- CHODNIK – KOSTKA BETONOWA
- CHODNIK – NAWIERZCHNIA BITUMICZNA MODYFIKOWANA POLIMERAMI
- POBOCZE – NAWIERZCHNIA Z KRUSZYWA
- KOSZE SIATKOWO-KAMIENNE
- NARZUT KAMIENNY
- BRUK KAMIENNY
- PRZEPUST
- KRAWĘŻNIK KAMIENNY/ BETONOWY
- BARIEROPORĘCZ/ BARIERA
- GRANICA DZIAŁEK
- 5227 NUMER DZIAŁKI
- RURA ŚREDNICY Ø400 MM
- ZAKRES INWESTYCJI 490 m²

ISTNIEJĄCE SIECI:

- SIEĆ TELETECHNICZNA
- SIEĆ WODOCIĄGOWA
- SIEĆ ENERGETYCZNA NAPOWIETRZNA

DOKUMENTACJA POWYKONAWCZA

MK KONSTRUKCJE KAROLINA KUBICA
UL. GÓRSKA 200
43-300 BIELSKO-BIAŁA
tel. 608 128 944 e-mail: biuro.mkkonstrukcje@gmail.com

ZADANIE	PRZEBUDOWA PRZEPUSTU W CIĄGU DROGI POWIATOWEJ 4431 S UL. ROLNIKÓW W M. LIGOTA - OBIEKT W KM 4+395 NAD CIEKIEM BEZ NAZWY
INWESTOR	POWIAT BIELSKI - ZARZĄD DRÓG POWIATOWYCH W BIELSKU - BIAŁEJ UL. REGERA 81 43-382 BIELSKO - BIAŁA
TYTUŁ RYSUNKU	**PLAN SYTUACYJNY**
SKALA	1:500

FUNKCJA	TYTUŁ, IMIĘ, NAZWISKO	NR UPRAWNIEŃ	PODPIS
PROJEKTANT	mgr inż. Karolina Kubica	SLK/6301/PBM/15	Kubica
SPRAWDZAJACY	mgr inż. Mateusz Kubica	SLK/6513/PBM/16	Kubica
DATA	KWIECIEŃ 2018 R.	NR RYSUNKU	01
FAZA PROJEKTU	PROJEKT BUDOWLANY		