BUDYNEK KRAT I POMPOWNI - /OBIEKT ISTN. OBJĘTY NADBUDOWĄ/

Ob.01,02,03

ob.01 - KOMORA ROZDZIAŁU Z KRATĄ RZADKĄ
ob.02 - KOMORA KRAT GĘSTYCH
ob.03 - POMPOWNIA GŁÓWNA

RZUT NA POZ. ±0,00
1:100

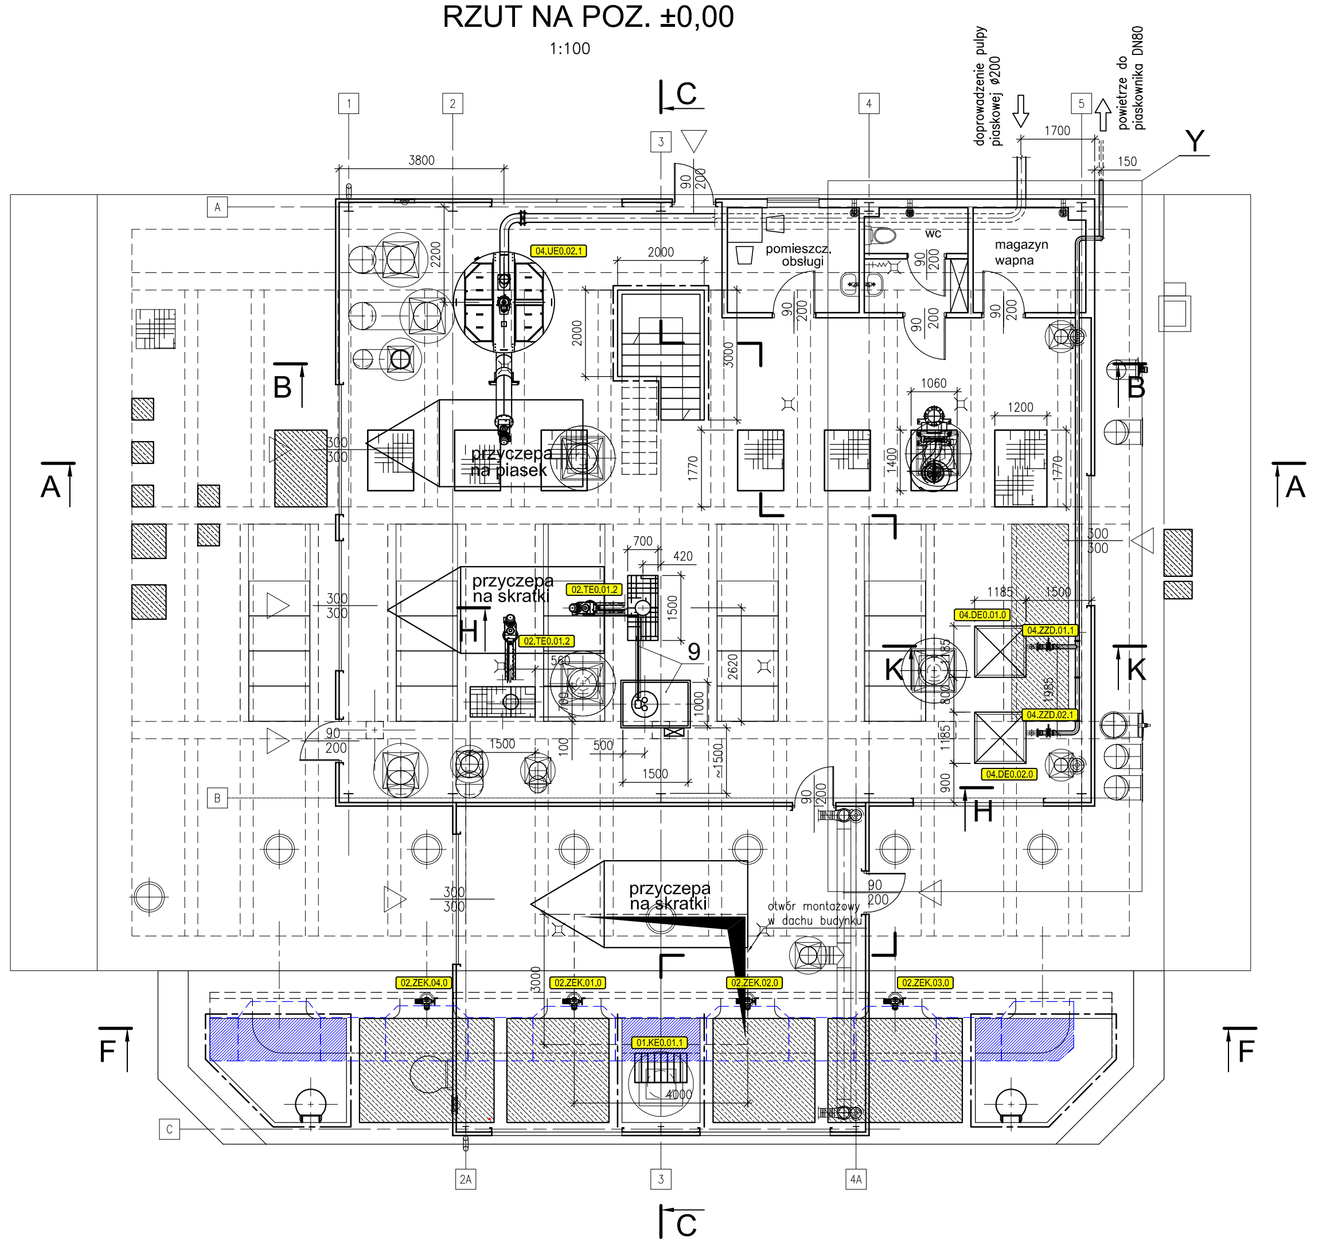

C-C
1:100

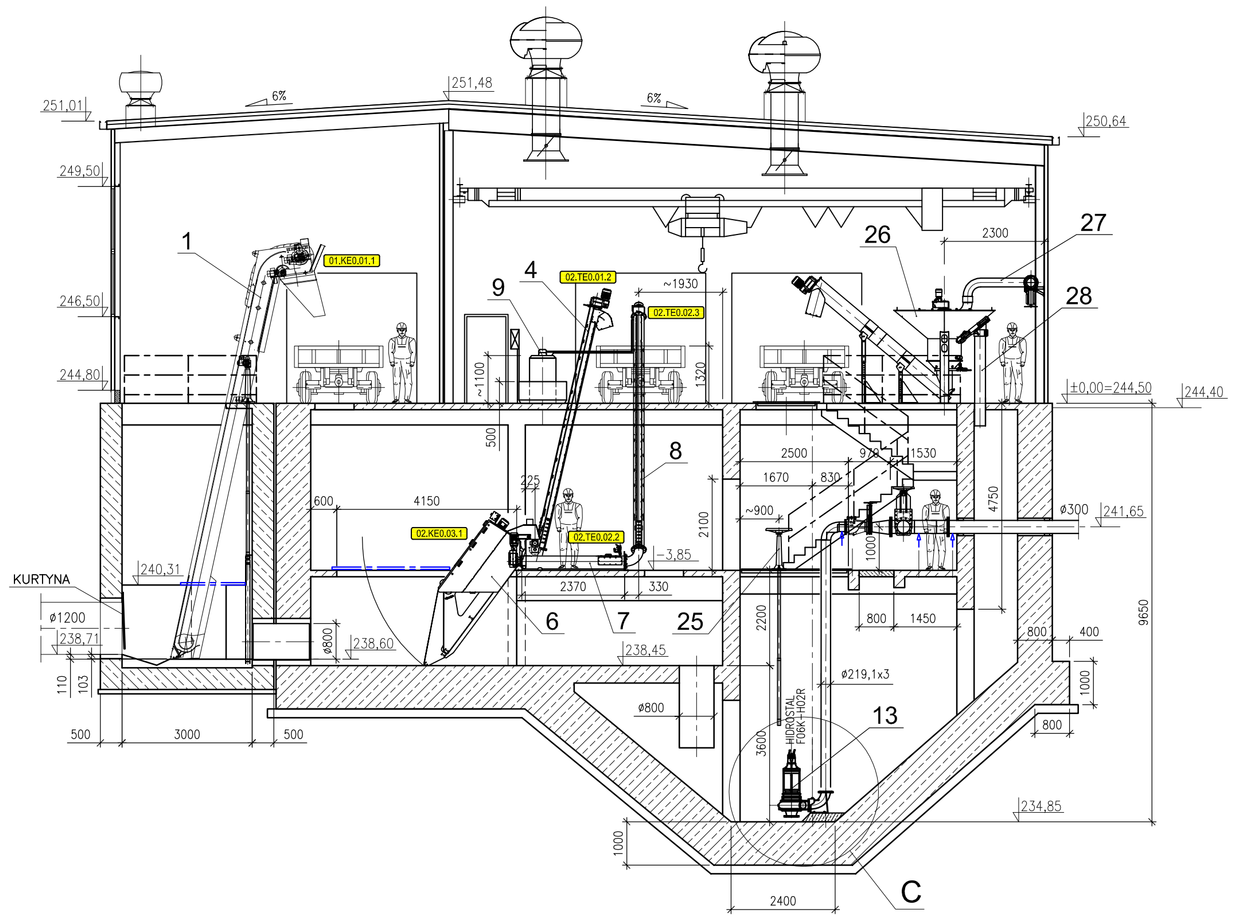

H-H
1:100

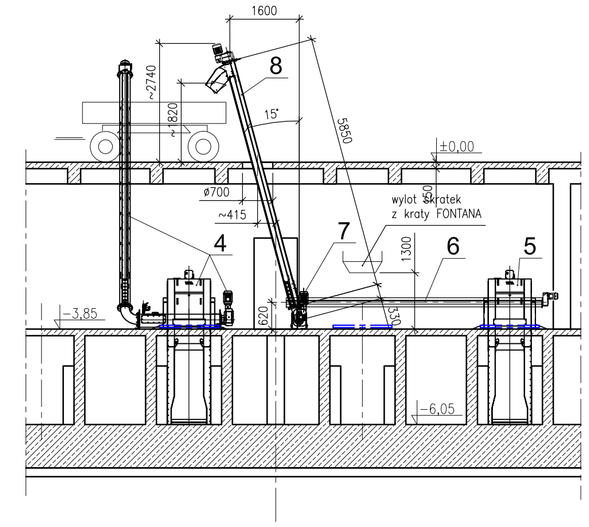

RZUT NA POZ. -3,85
1:100

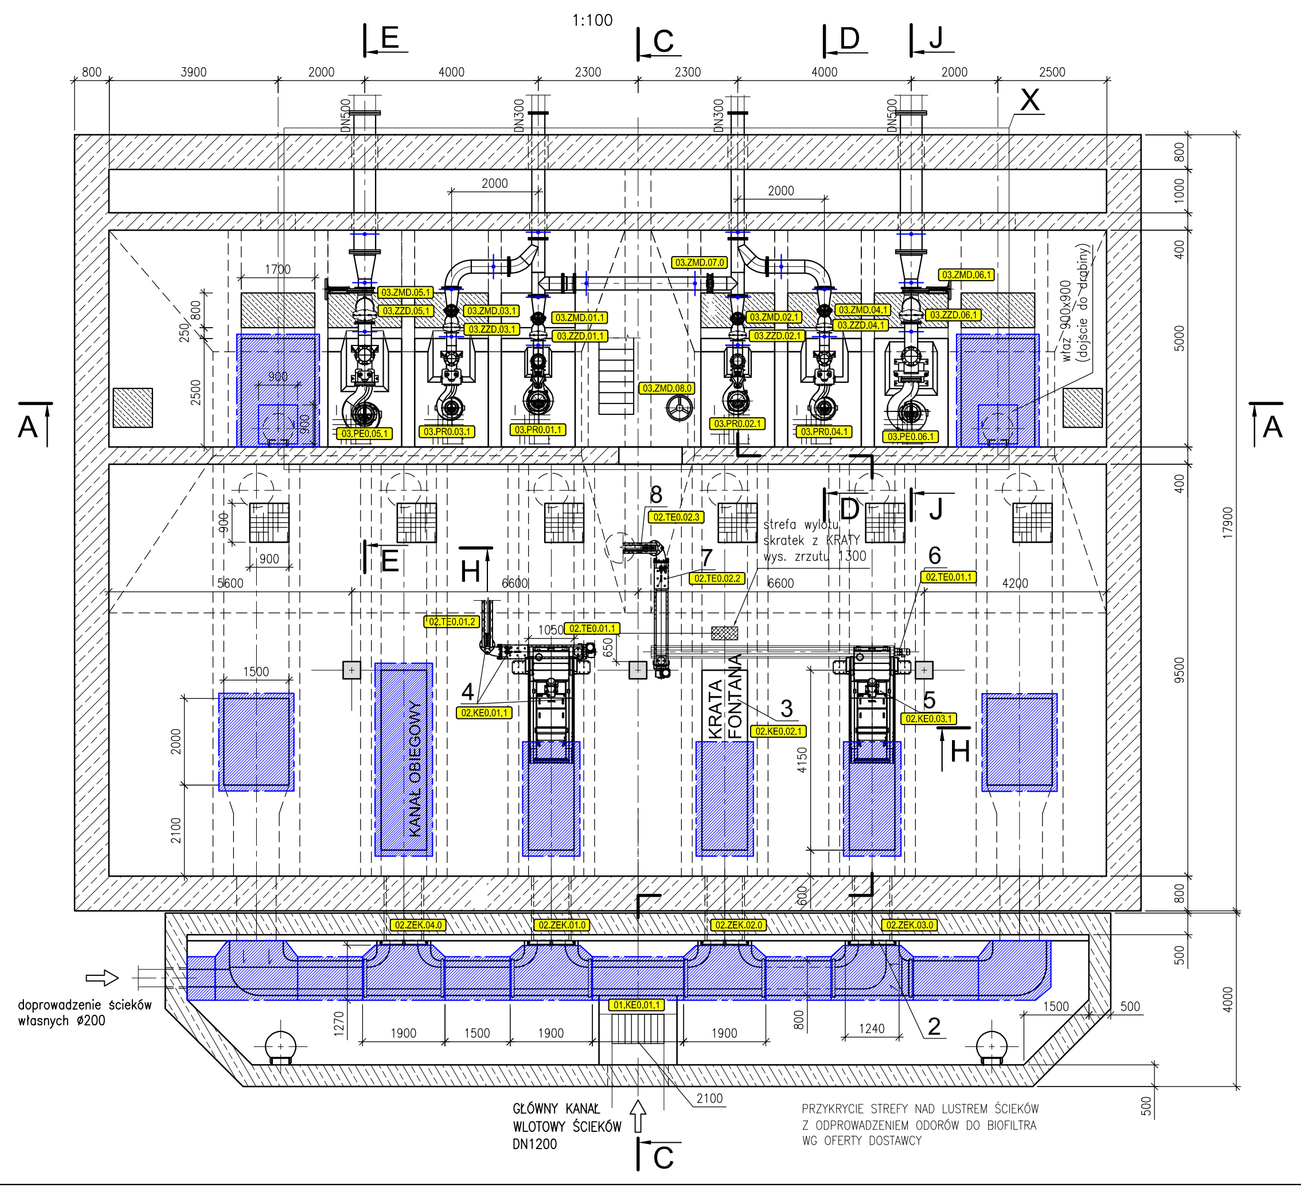

A-A
1:100

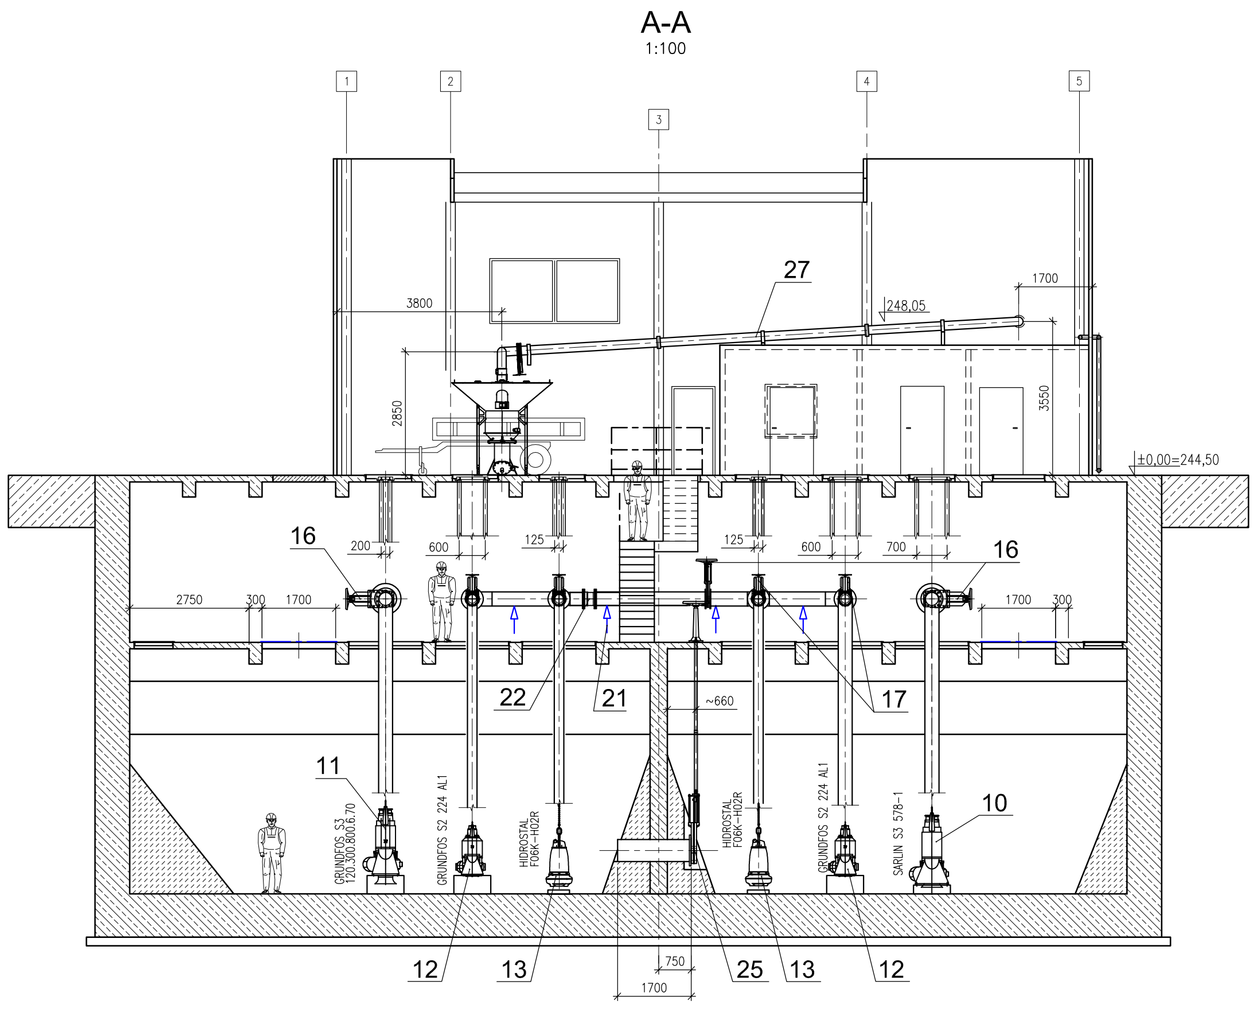

1. UWAGI:
2. RYSUNEK ROZPATRYWAĆ ŁĄCZNIE Z RYSUNKAMI D2-570-T-1/2/3-101-B, D2-570-T-1/2/3-102-B, D2-570-T-1/2/3-103-B, D2-570-T-1/2/3-104-B
3. ZESTAWIENIE MATERIAŁÓW ZAMIESZCZONO W CZĘŚCI OPISOWEJ PROJEKTU
4. ZALECA SIĘ MONTAŻ WSZYSTKICH NIETYPOWYCH URZĄDZEŃ I INSTALACJI ZLECIĆ JEDNOSTKOM SPECJALISTYCZNYM LUB WYKONAĆ CO NAJMNIEJ POD NADZOREM PRZEDSTAWICIELI PRODUCENTÓW-DOSTAWCÓW
5. KOLOREM CZERWONYM WYRÓŻNIONO (NA POZIOMIE ±0,00 I PONIŻEJ) NOWE ELEMENTY KONSTRUKCJI ŻELBETOWEJ ORAZ ZASIĘG OBARIEROWANIA, DRABINY I PRZYKRYCIA STALOWE OTWORÓW MONTAŻOWYCH UJĘTE W BRANŻY KONSTRUKCYJNEJ
6. CAŁY SYSTEM DEODORYZACJI (UJĘCIA I ODPROWADZENIA ODORÓW DO BIOFILTRA) STANOWI ODRĘBNE OPRACOWANIE I OBEJMUJE :
   - KANAŁY DOPROWADZAJĄCE ŚCIEKI
   - KOMORY CZERPNE
   - OBUDOWY KRAT GĘSTYCH, PRZENOŚNIKI
   - STREFY NAD PRZYCZEPAMI TRANSPORTOWYMI

KOLOREM NIEBIESKIM WYRÓŻNIONO NIEZBĘDNE PRZYKRYCIA KANAŁÓW

±0,00=244,50

W trakcie budowy nie wprowadzono zmian

DOKUMENTACJA POWYKONAWCZA

Data: 18.11.2014

Zadanie inwestycyjne:
KONTRAKT VIII – MODERNIZACJA (PRZEBUDOWA I ROZBUDOWA) OCZYSZCZALNI ŚCIEKÓW W CZECHOWICACH – DZIEDZICACH W RAMACH PROJEKTU PN.
„ REGULACJA GOSPODARKI WODNO – ŚCIEKOWEJ W GMINIE CZECHOWICE – DZIEDZICE"

Obiekt:
OCZYSZCZALNIA ŚCIEKÓW W CZECHOWICACH - DZIEDZICACH

Przedmiot rysunku:
OB.01,02,03 - BUDYNEK KRAT I POMPOWNI

RZUTY I PRZEKROJE

Skala: 1:100

	Data	Nazwisko	Uprawnienia	Podpis
Projektant	02.2014	mgr inż. D. KOŚCIAŃSKI	409/02	
Opracował	02.2014	inż. B. SZAPAJKO	-	
Sprawdz.	02.2014	dr inż. K. SZYMAŃSKI	590/93	
Kierownik zespołu	02.2014	mgr inż. D. KOŚCIAŃSKI	409/02	
Zmiana				

Stadium: PW

Zamawiający:
Przedsiębiorstwo Inżynierii Mlejskiej Spółka z o.o.
ul. Szarych Szeregów 2, 43-502 Czechowice-Dziedzice

Branża: TECHNOLOGIA

Nr rysunku: D2-570-T-1/2/3-100-B

Nr umowy: 570/2013

Instal Kraków S.A.
INSTAL KRAKÓW S.A. 30-732 KRAKÓW
UL. KONSTANTEGO BRANDLA 1, TEL. 12 653 23 47
HYDROSAN
BIURO PROJEKTÓW GOSPODARKI WODNO-ŚCIEKOWEJ "HYDROSAN" Sp. z o.o.
44-101 GLIWICE, UL. SIENKIEWICZA 10, TEL. 32 231 00 81