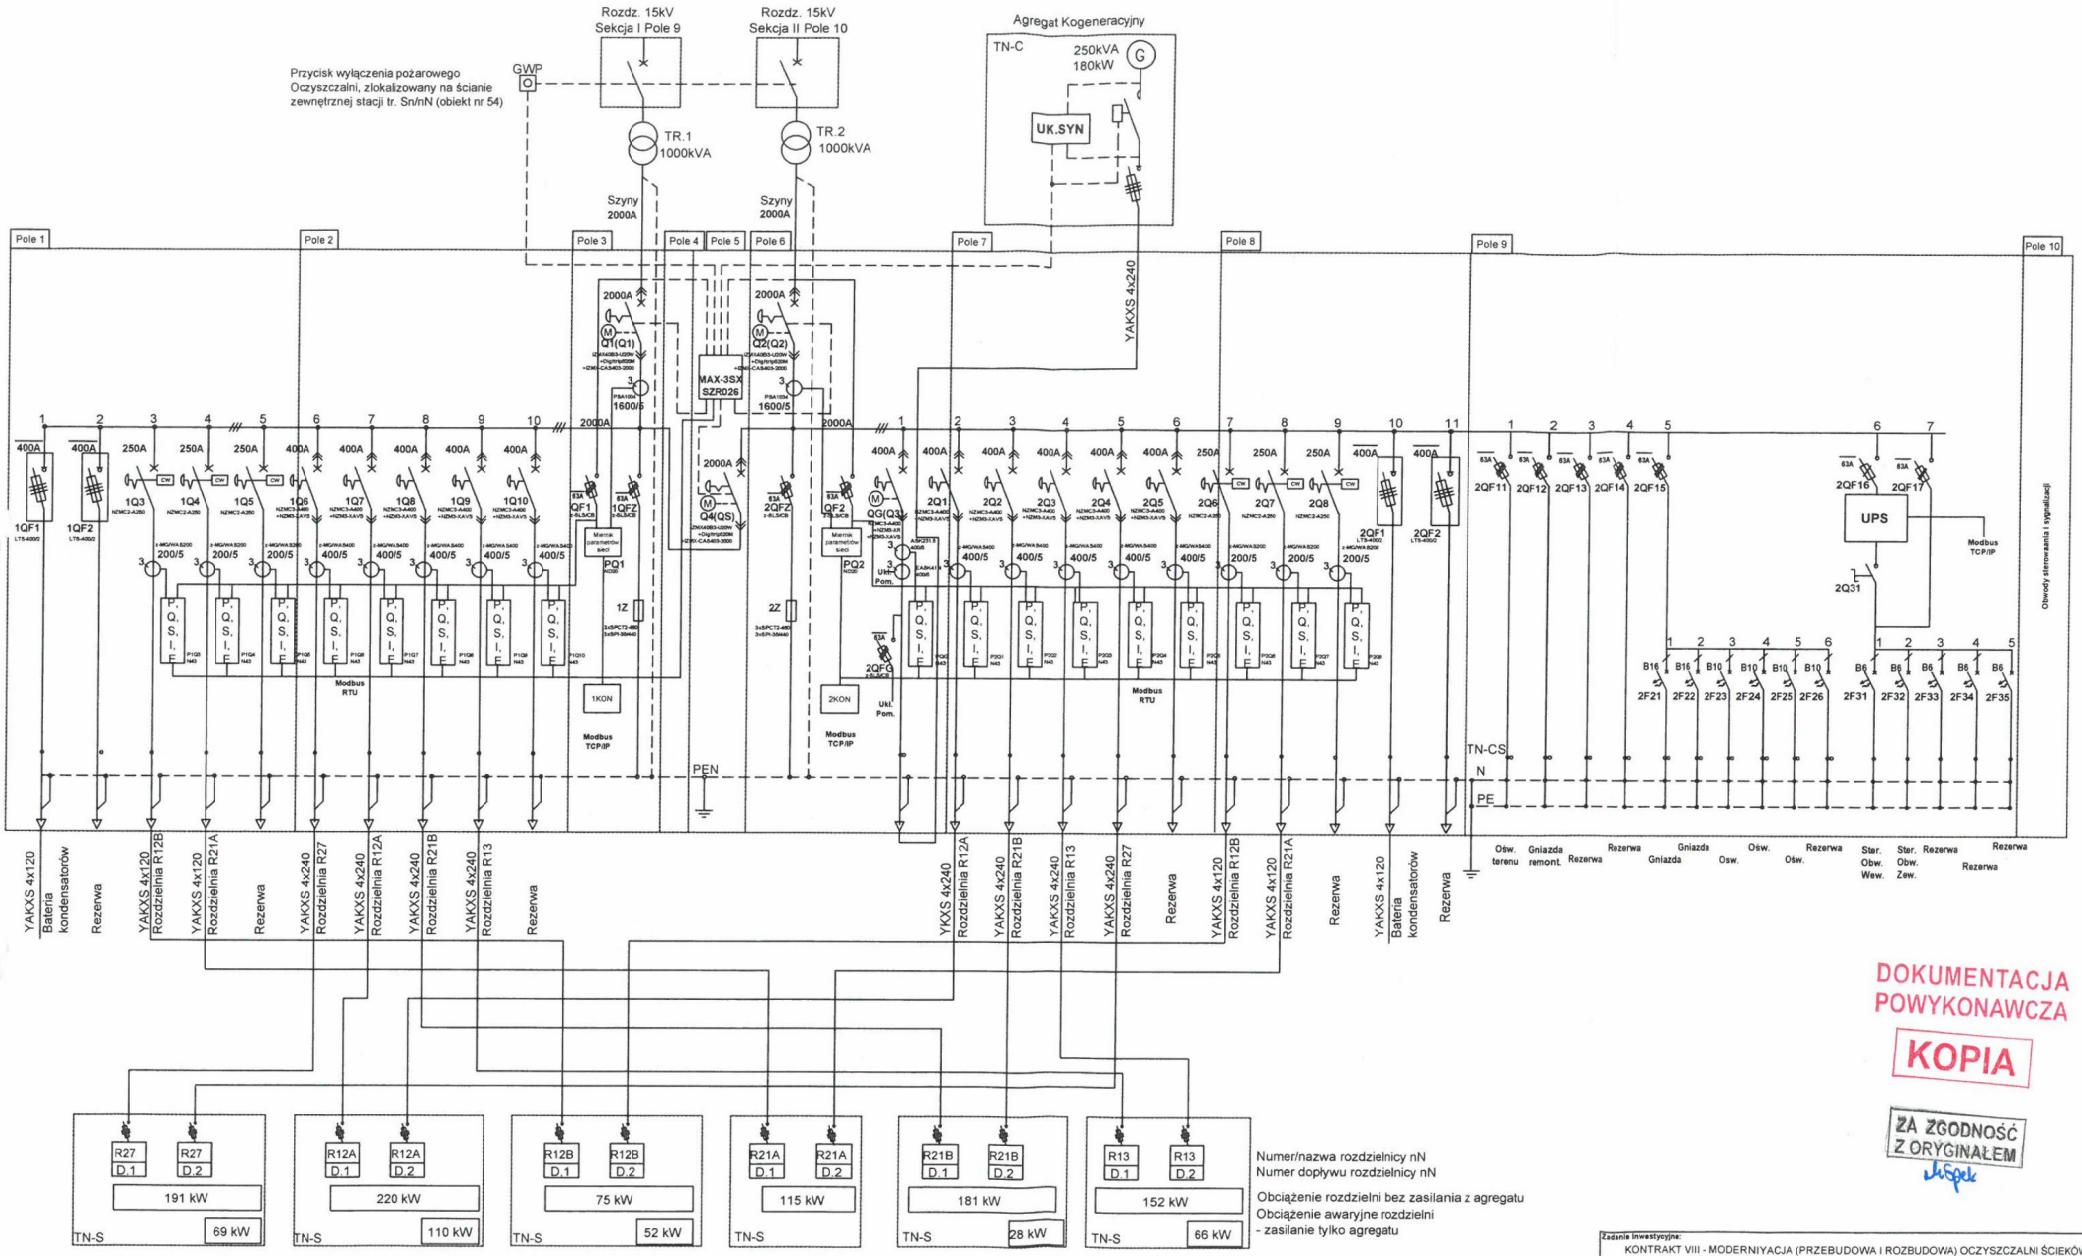

Numer/nazwa rozdzielnicy nN
Numer dopływu rozdzielnicy nN

Obciążenie rozdzielni bez zasilania z agregatu
Obciążenie awaryjne rozdzielni
- zasilanie tylko agregatu

Rozdzielnia R27 (1-sekcyjna), zlokalizowana w obiekcie nr 53, -01, 02, 03, 04.2, 05.1, 05.2, 33, 38,1

Rozdzielnia R12A (1-sekcyjna), zlokalizowana w obiekcie nr 23, zasila obiekt technologiczny 23.

Rozdzielnia R12B (1-sekcyjna), zlokalizowana w obiekcie nr 23, zasila następujące obiekty technologiczne: -07, 08, 21, 37.

Rozdzielnia R21A (1-sekcyjna), zlokalizowana w obiekcie nr 50, zasila obiekt technologiczny nr 50

Rozdzielnia R21B (1-sekcyjna), zlokalizowana w obiekcie nr 50, zasila następujące obiekty technologiczne

Rozdzielnia R13 (1-sekcyjna), zlokalizowana w obiekcie nr 31, zasila następujące obiekty technologiczne: -09.1, 09.2, 10.1, 10.2, 11, 12, 24, 29, 30, 31, 38.3, 39, 52, 55

DOKUMENTACJA POWYKONAWCZA

KOPIA

ZA ZGODNOŚĆ Z ORYGINAŁEM

Zadanie inwestycyjne:
KONTRAKT VIII - MODERNIYACJA (PRZEBUDOWA I ROZBUDOWA) OCZYSZCZALNI ŚCIEKÓW W CZECHOWICACH – DZIEDZICACH W RAMACH PROJEKTU PN. "REGULACJA GOSPODARKI WODNO - ŚCIEKOWEJ W GMINIE CZECHOWICE - DZIEDZICE"

Tytuł:
MODERNIZACJA ROZDZIELNI GŁÓWNEJ RG ZLOKALIZOWANEJ W ISTNIEJĄCYM BUDYNKU STACJI TRANSFORMATOROWEJ - OBIEKT NR 54.

	Data	Nazwisko	Uprawnienia	Podpis
Projektant	11.2013r.	mgr inż. Andrzej Kiedos	SLK/1066/ PWOE/05	
Opracował	11.2013r.	inż. Tomasz Major	---	
Sprawdził	11.2013r.	mgr inż. Paweł Deleska	281/2000	

Przedmiot rysunku:
Schemat ideowy rozdzielni głównej RG 0,4/0,23 kV
stan projektowany

Zmiana

Zamawiający:
Przedsiębiorstwo inżynierii Miejskiej Spółka z o.o.
ul. Szarych Szeregów 2, 43-502 Czechowice-Dziedzice.

Branża:
ELEKTRYCZNA

Nr rys.:	Nr ark.:	Skala:	Nr proj.:
02R02	01	---	VS-179-EZ-2013-02

INSTAL KRAKÓW S.A 30-732 KRAKÓW
UL. KONSTANTEGO BRANDLA 1, TEL. 12 653 23 47

VOLTAR SYSTEM

VOLTAR SYSTEM SP. Z O.O.
40- 833 KATOWICE; Ul. DULĘBY 5